

登記年月日：平成15年3月5日

これは図面に記録されている内容を証明した書面である。
令和5年7月11日
那覇地方務局

登記官

新城安朝




前 25 後・新

11-1

地番	207-11-58-50	地積測量図	地図番号 B51-1, -2, -3, -4 A55-4, D11-1
土地の所在	島尻郡与那原町字東浜		

分属図

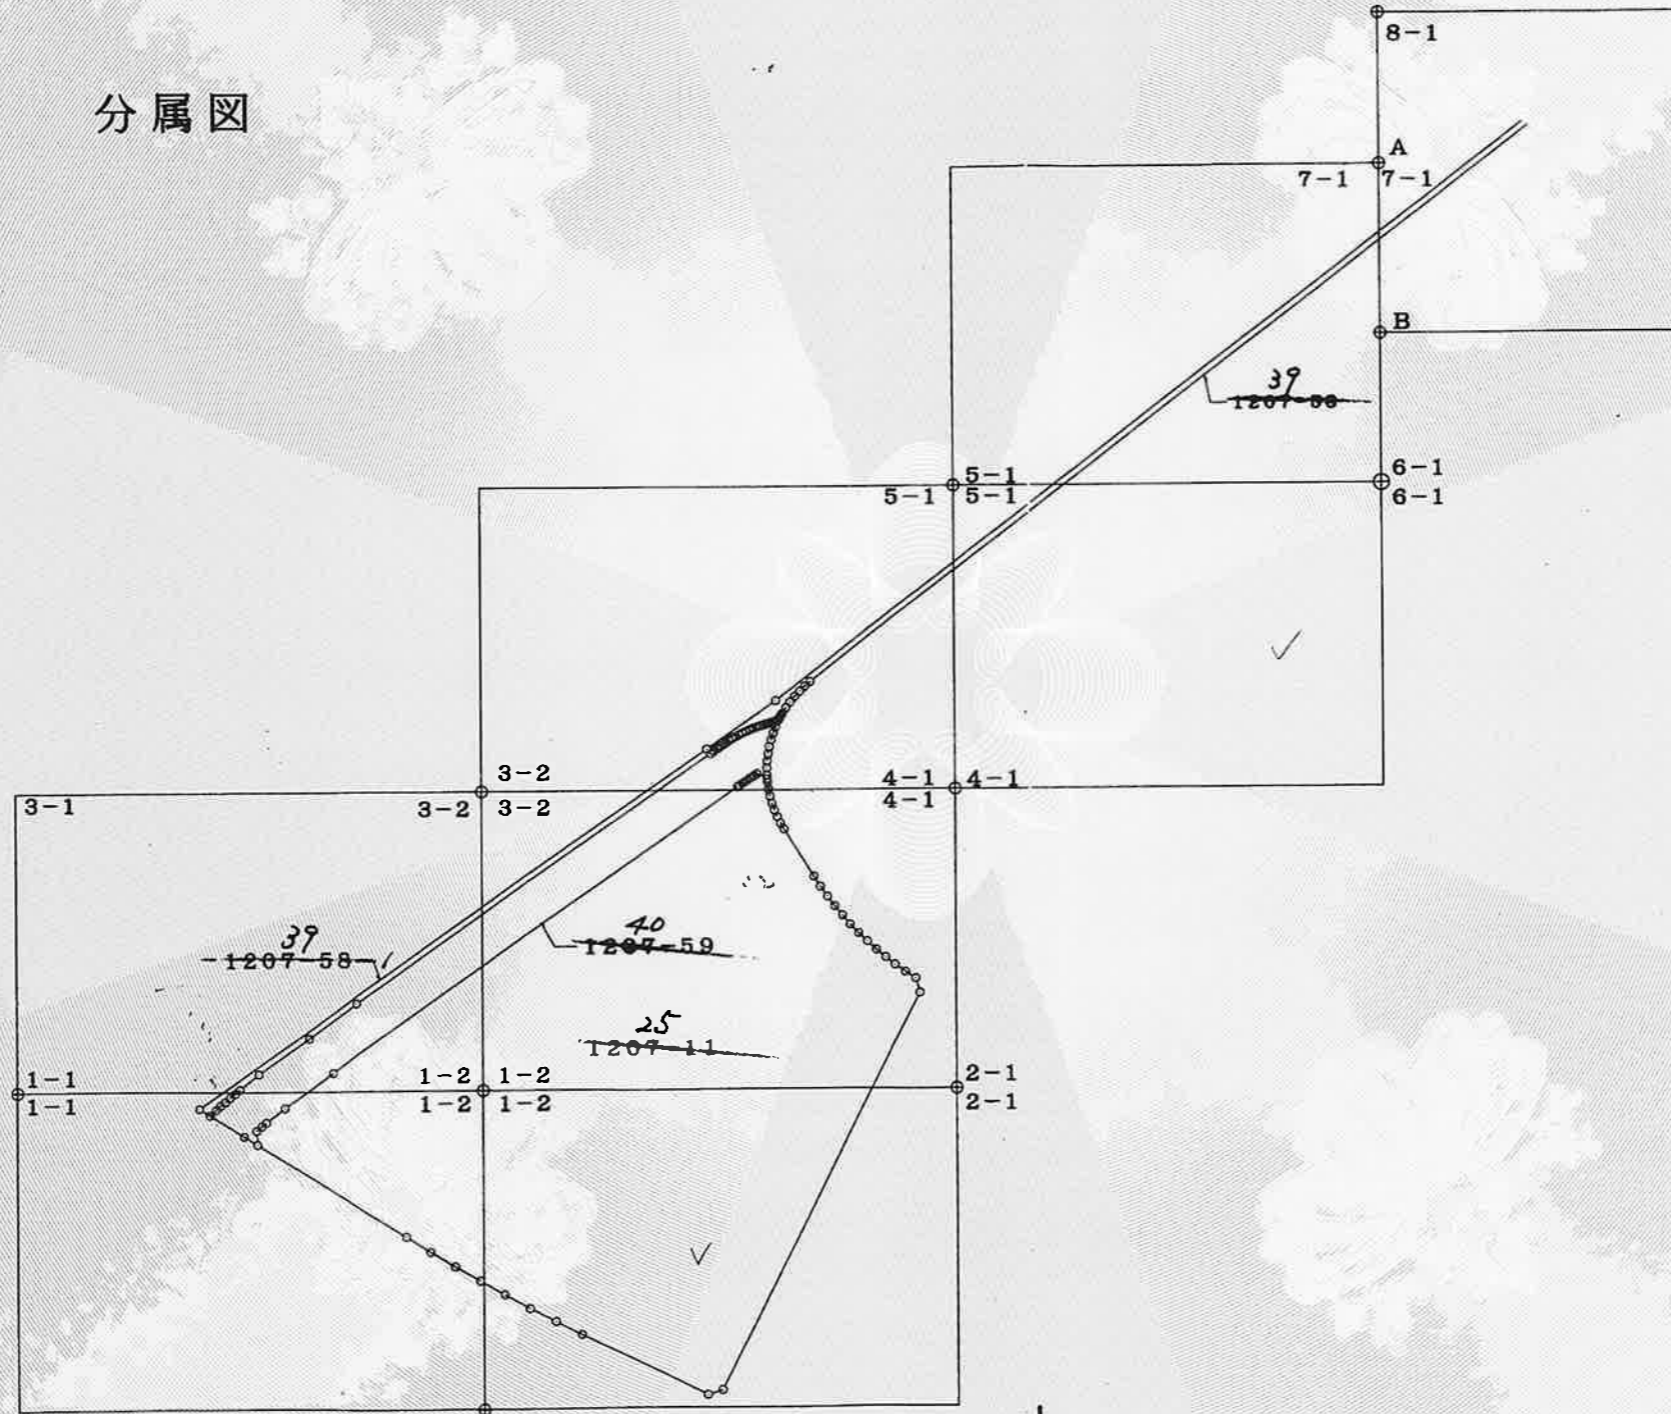

H
15
3
5

平成25年参月五日 登記

(日調連9)

作製者	那覇市字真地252 土地家屋調査士 武富明夫 (平成15年2月10日作製)
-----	--

(日本土地家屋調査士会連合会用紙)

申請人	沖縄県町村土地開発公社 理事 新垣信
-----	-----------------------

423461

縮尺	1/2500
----	--------




登記年月日：平成15年3月5日

これは図面に記録されている内容を証明した書面である。
令和5年7月11日
那覇地方務局


登記官

新城安朝

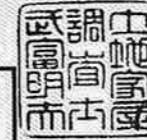

11-2

地番	25 1207-11
土地の所在	島尻郡与那原町字東浜

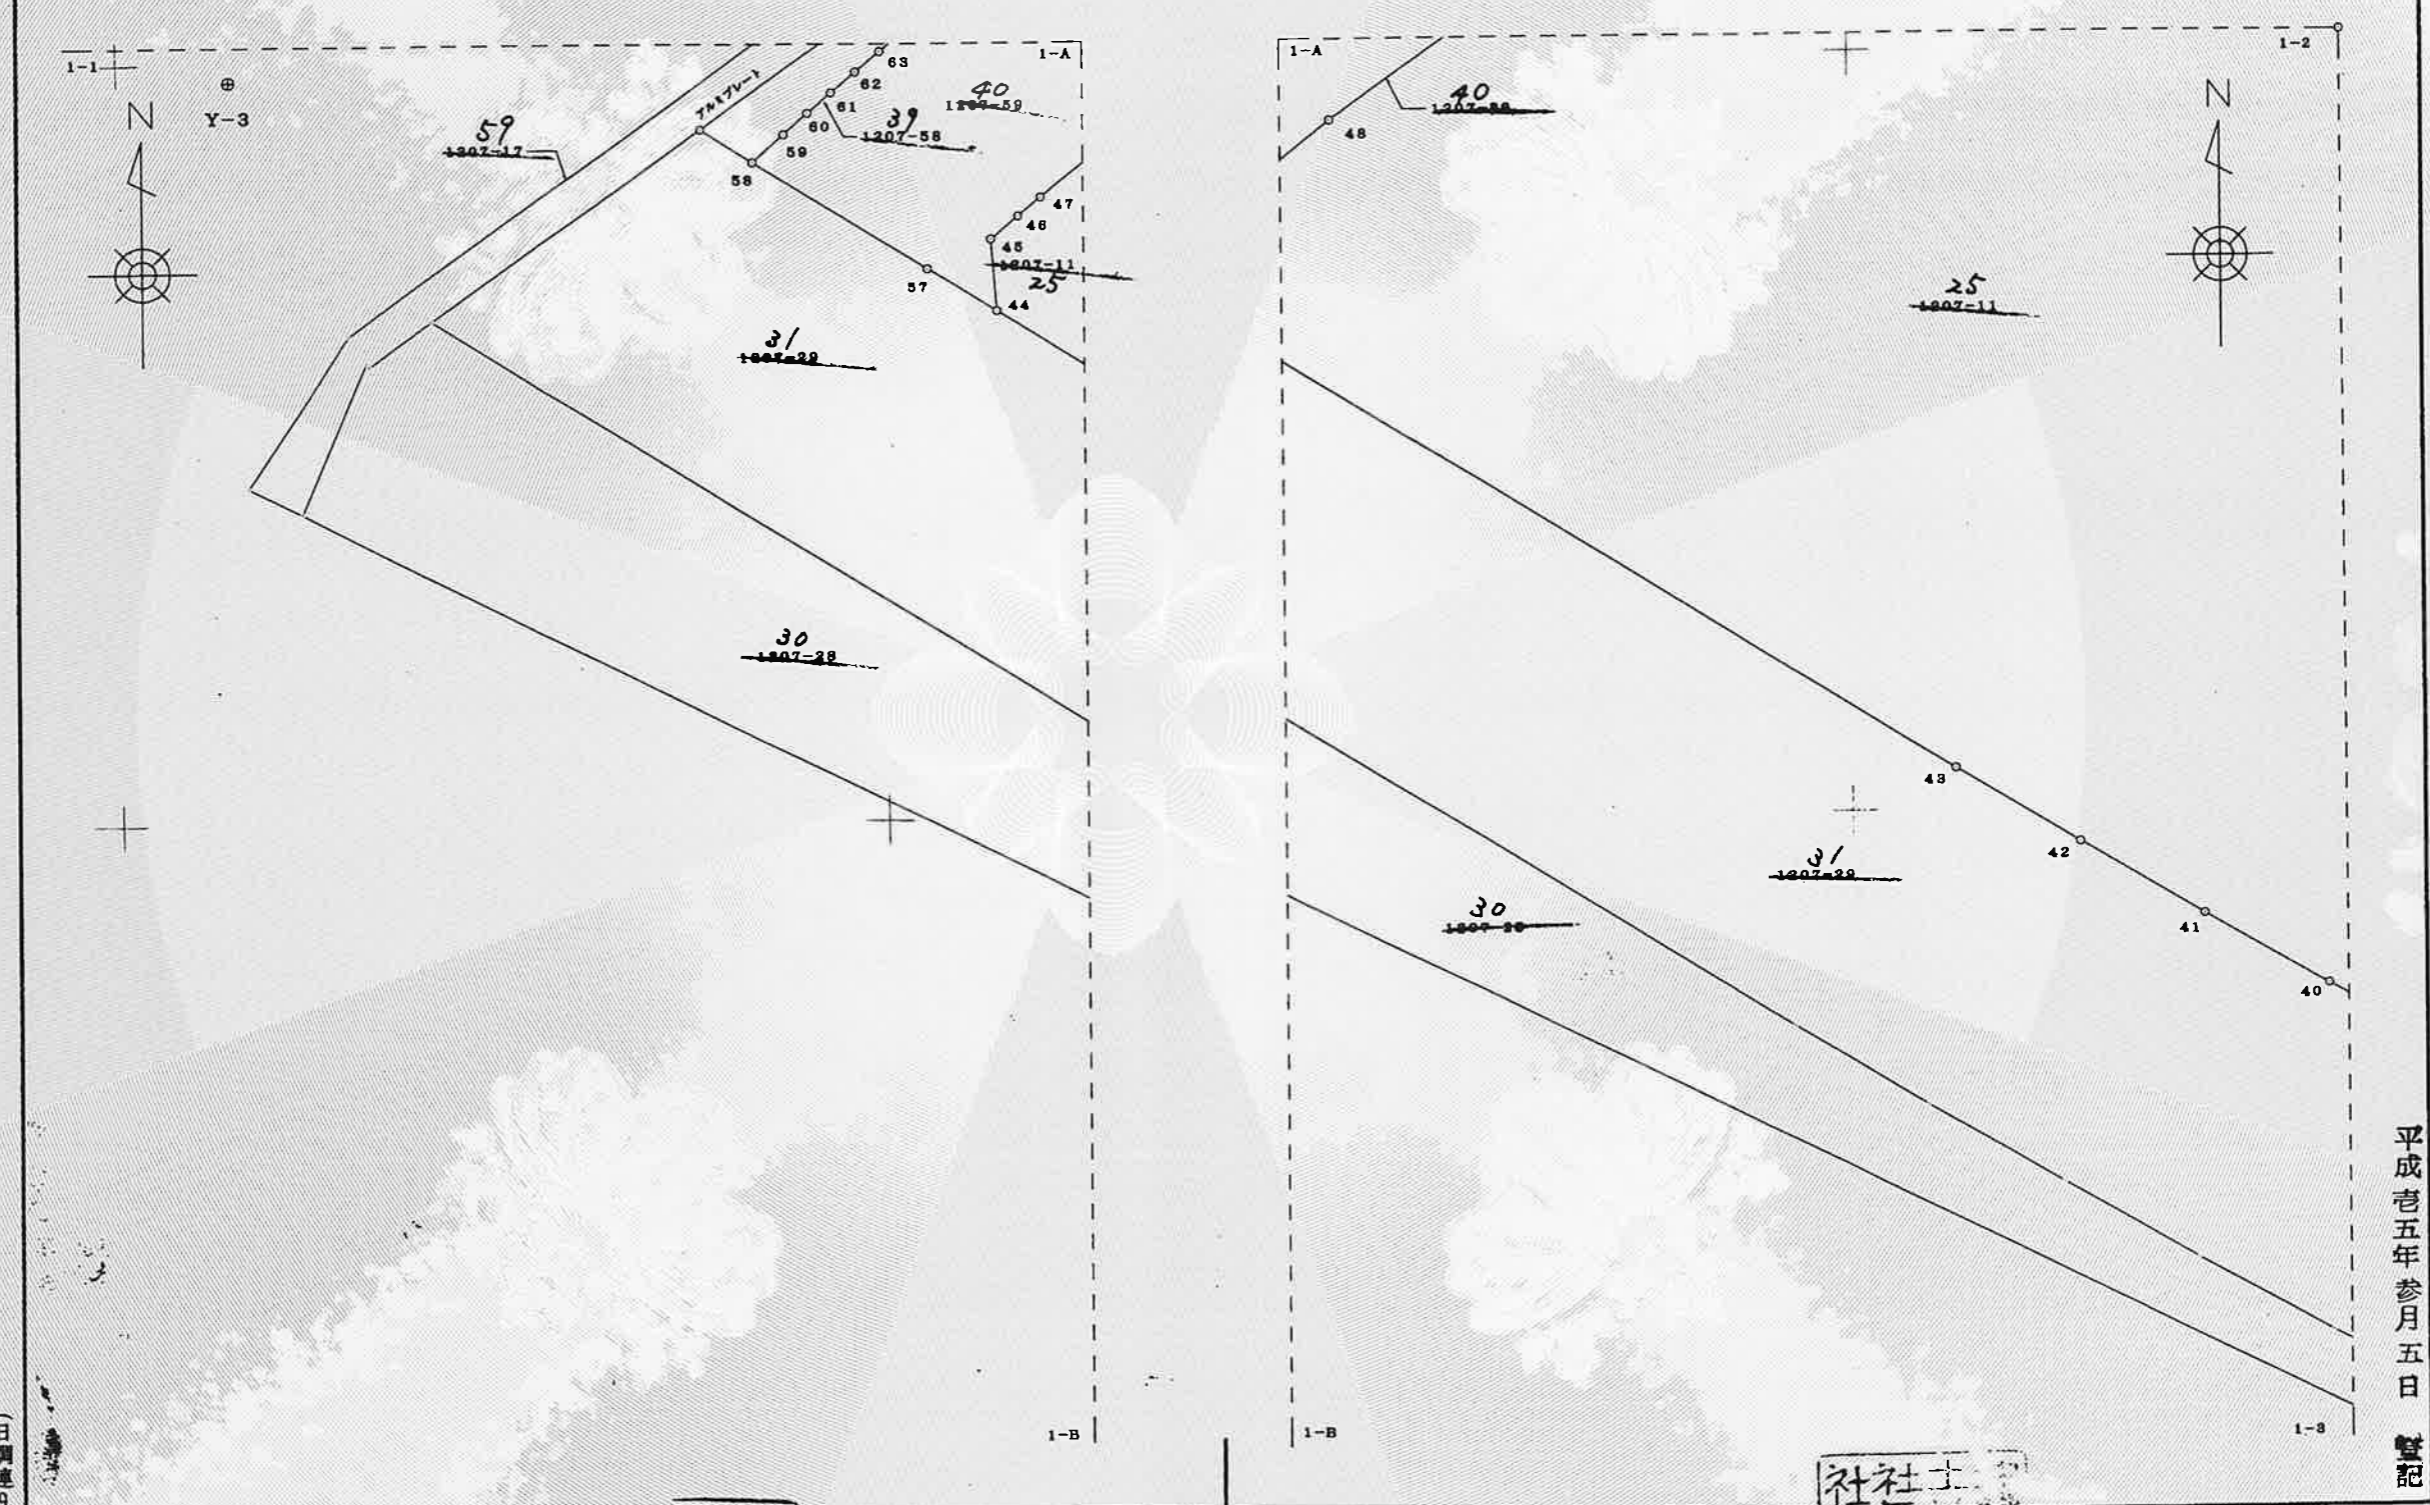

(日調連9)

作製者	那覇市字真地252 土地家屋調査士 武富明夫 (平成15年2月10日作製)
-----	--

(日本土地家屋調査士会連合会用紙)

申請人	沖縄県町村土地開発公社 理事 新垣信
-----	-----------------------

423462

縮尺	1/500
----	-------


平成15年3月5日 登記

登記年月日：平成15年3月5日

これは図面に記録されている内容を証明した書面である。
令和5年7月11日 那覇地方務局

登記官

新城安朝

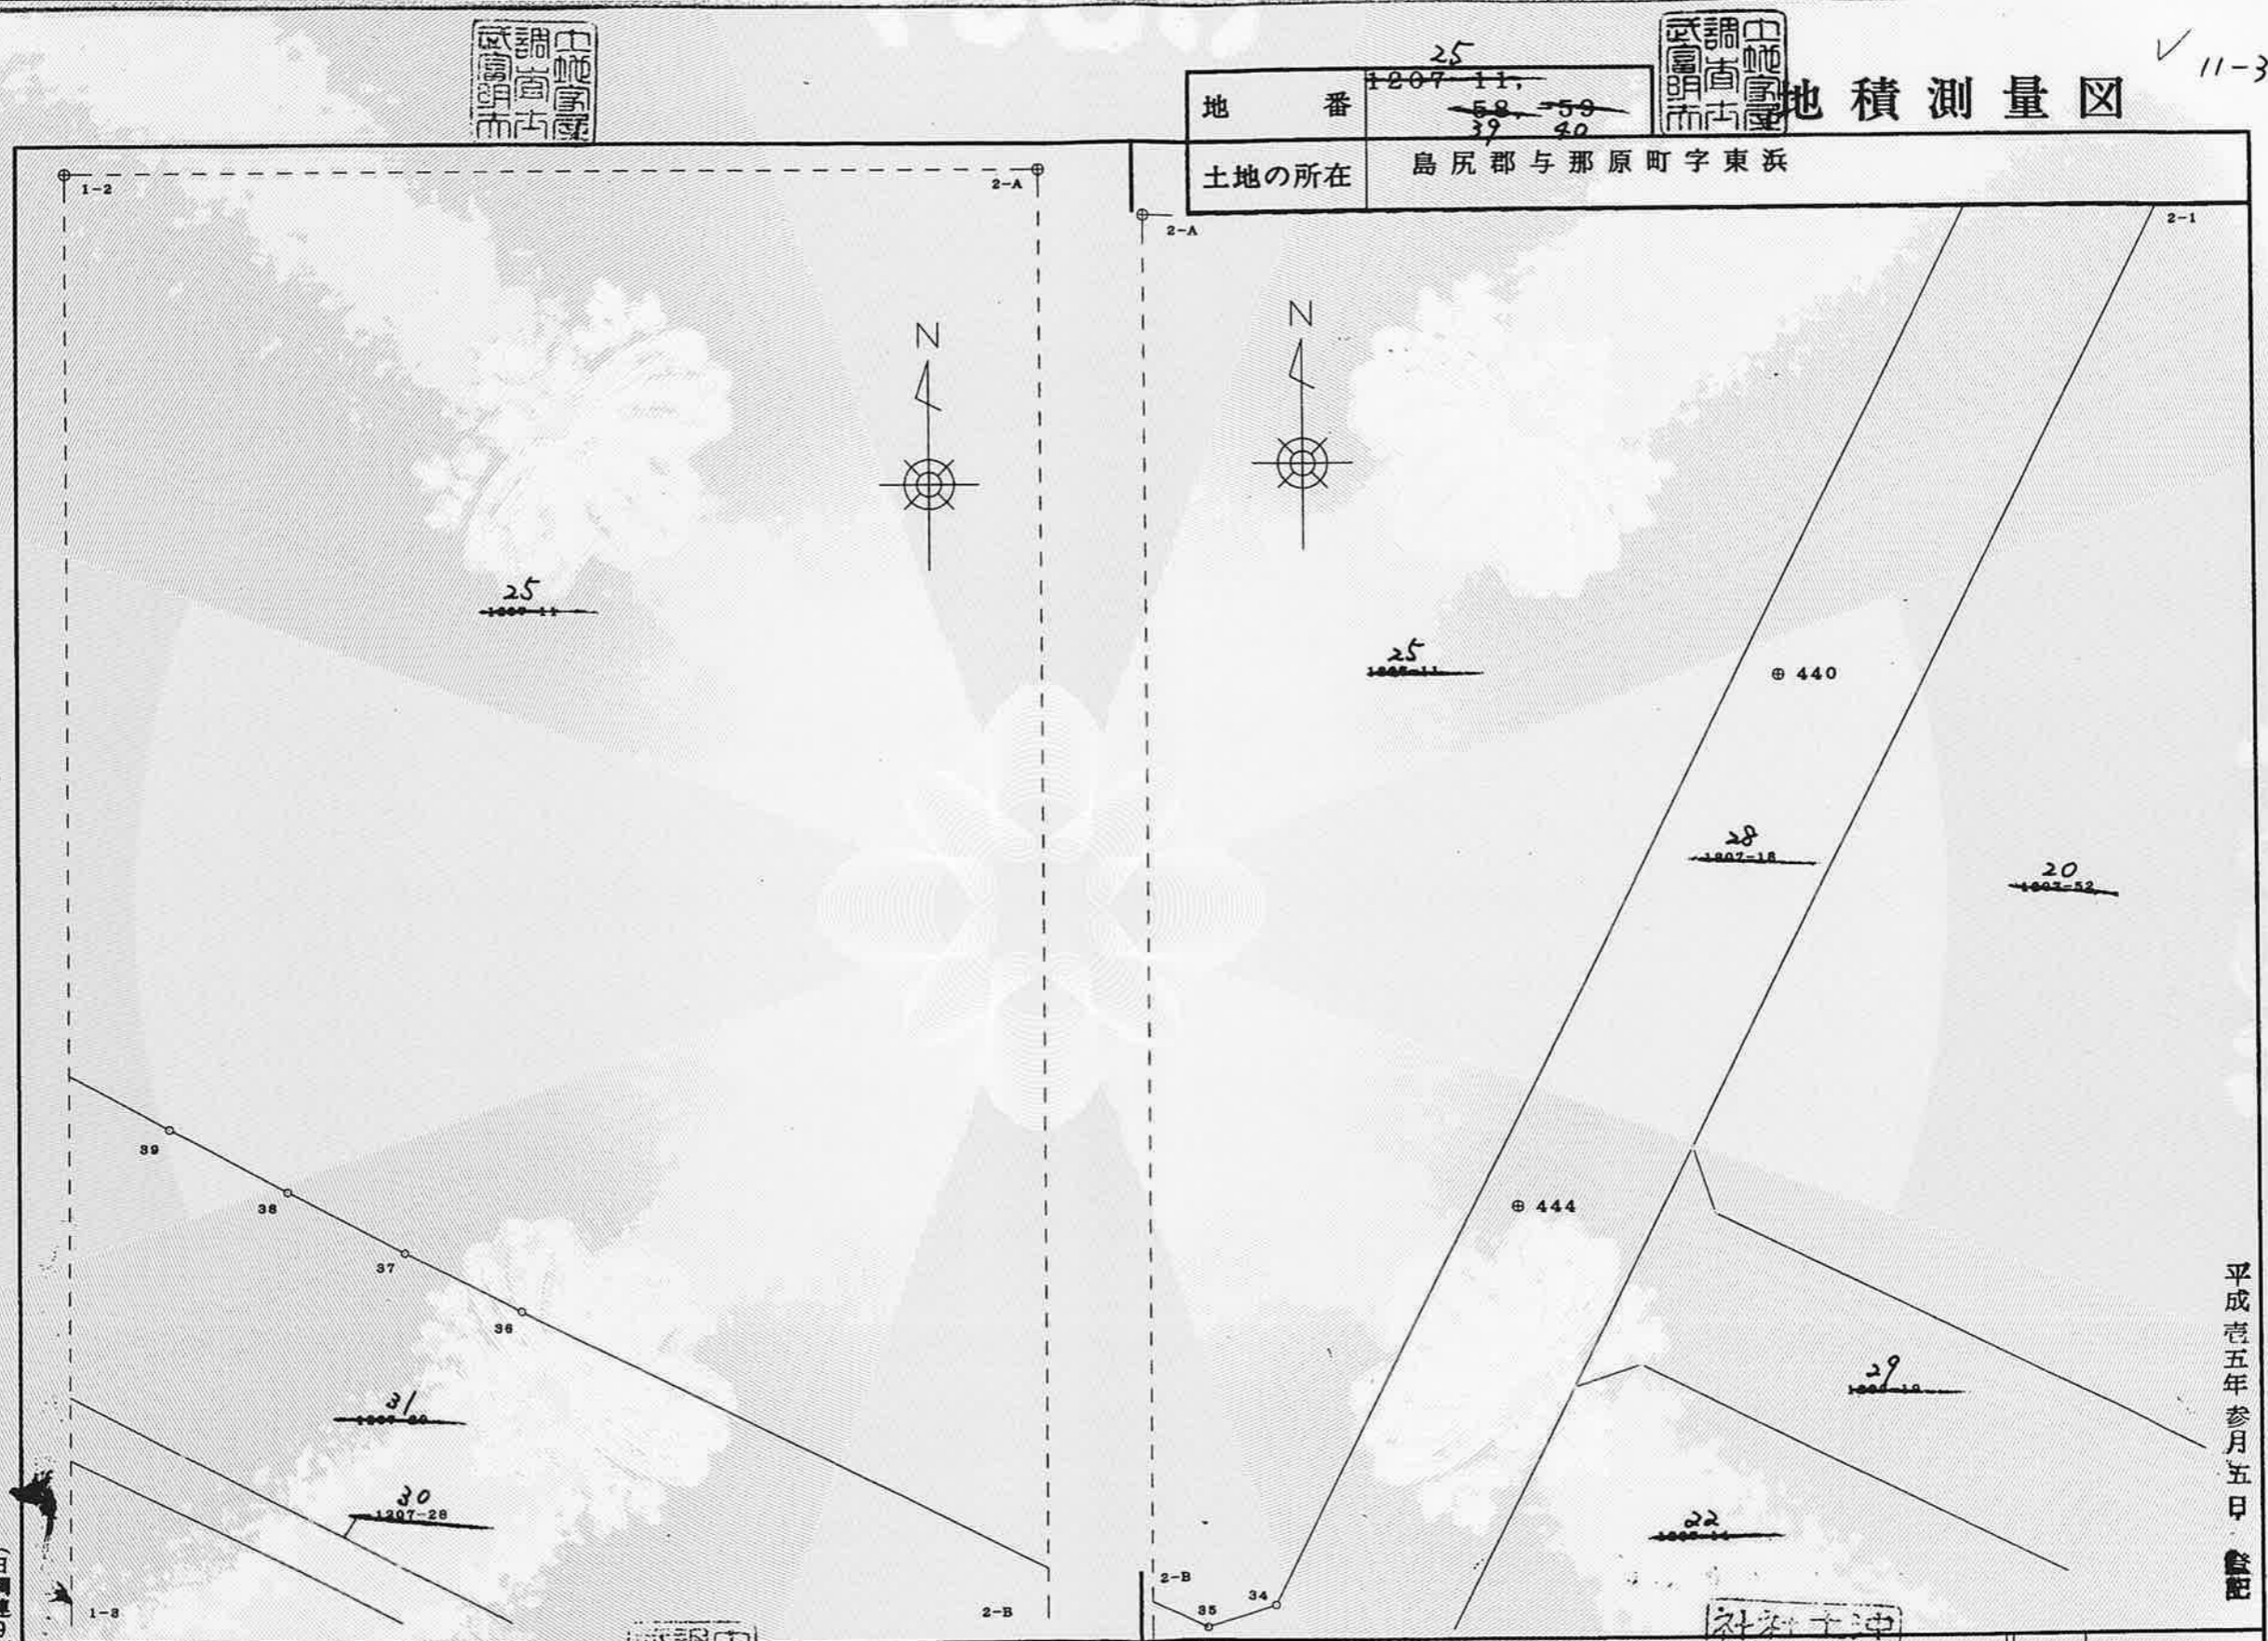

地番	25 1207-11 58-59 39-40
土地の所在	島尻郡与那原町字東浜

作製者	那覇市字真地252 土地家屋調査士 武富明夫
-----	---------------------------

申請人	沖縄県町村土地開発公社 理事 新垣信一
縮尺	1/500

(日本土地家屋調査士会連合会用紙)

423463



平成15年3月5日 登記

登記年月日：平成15年3月5日

これは図面に記録されている内容を証明した書面である。
令和5年7月11日
那覇地方務局

登記官

新城安朝




(日調連9)



11-4

地番	25 1207-11
土地の所在	島尻郡与那原町字東浜

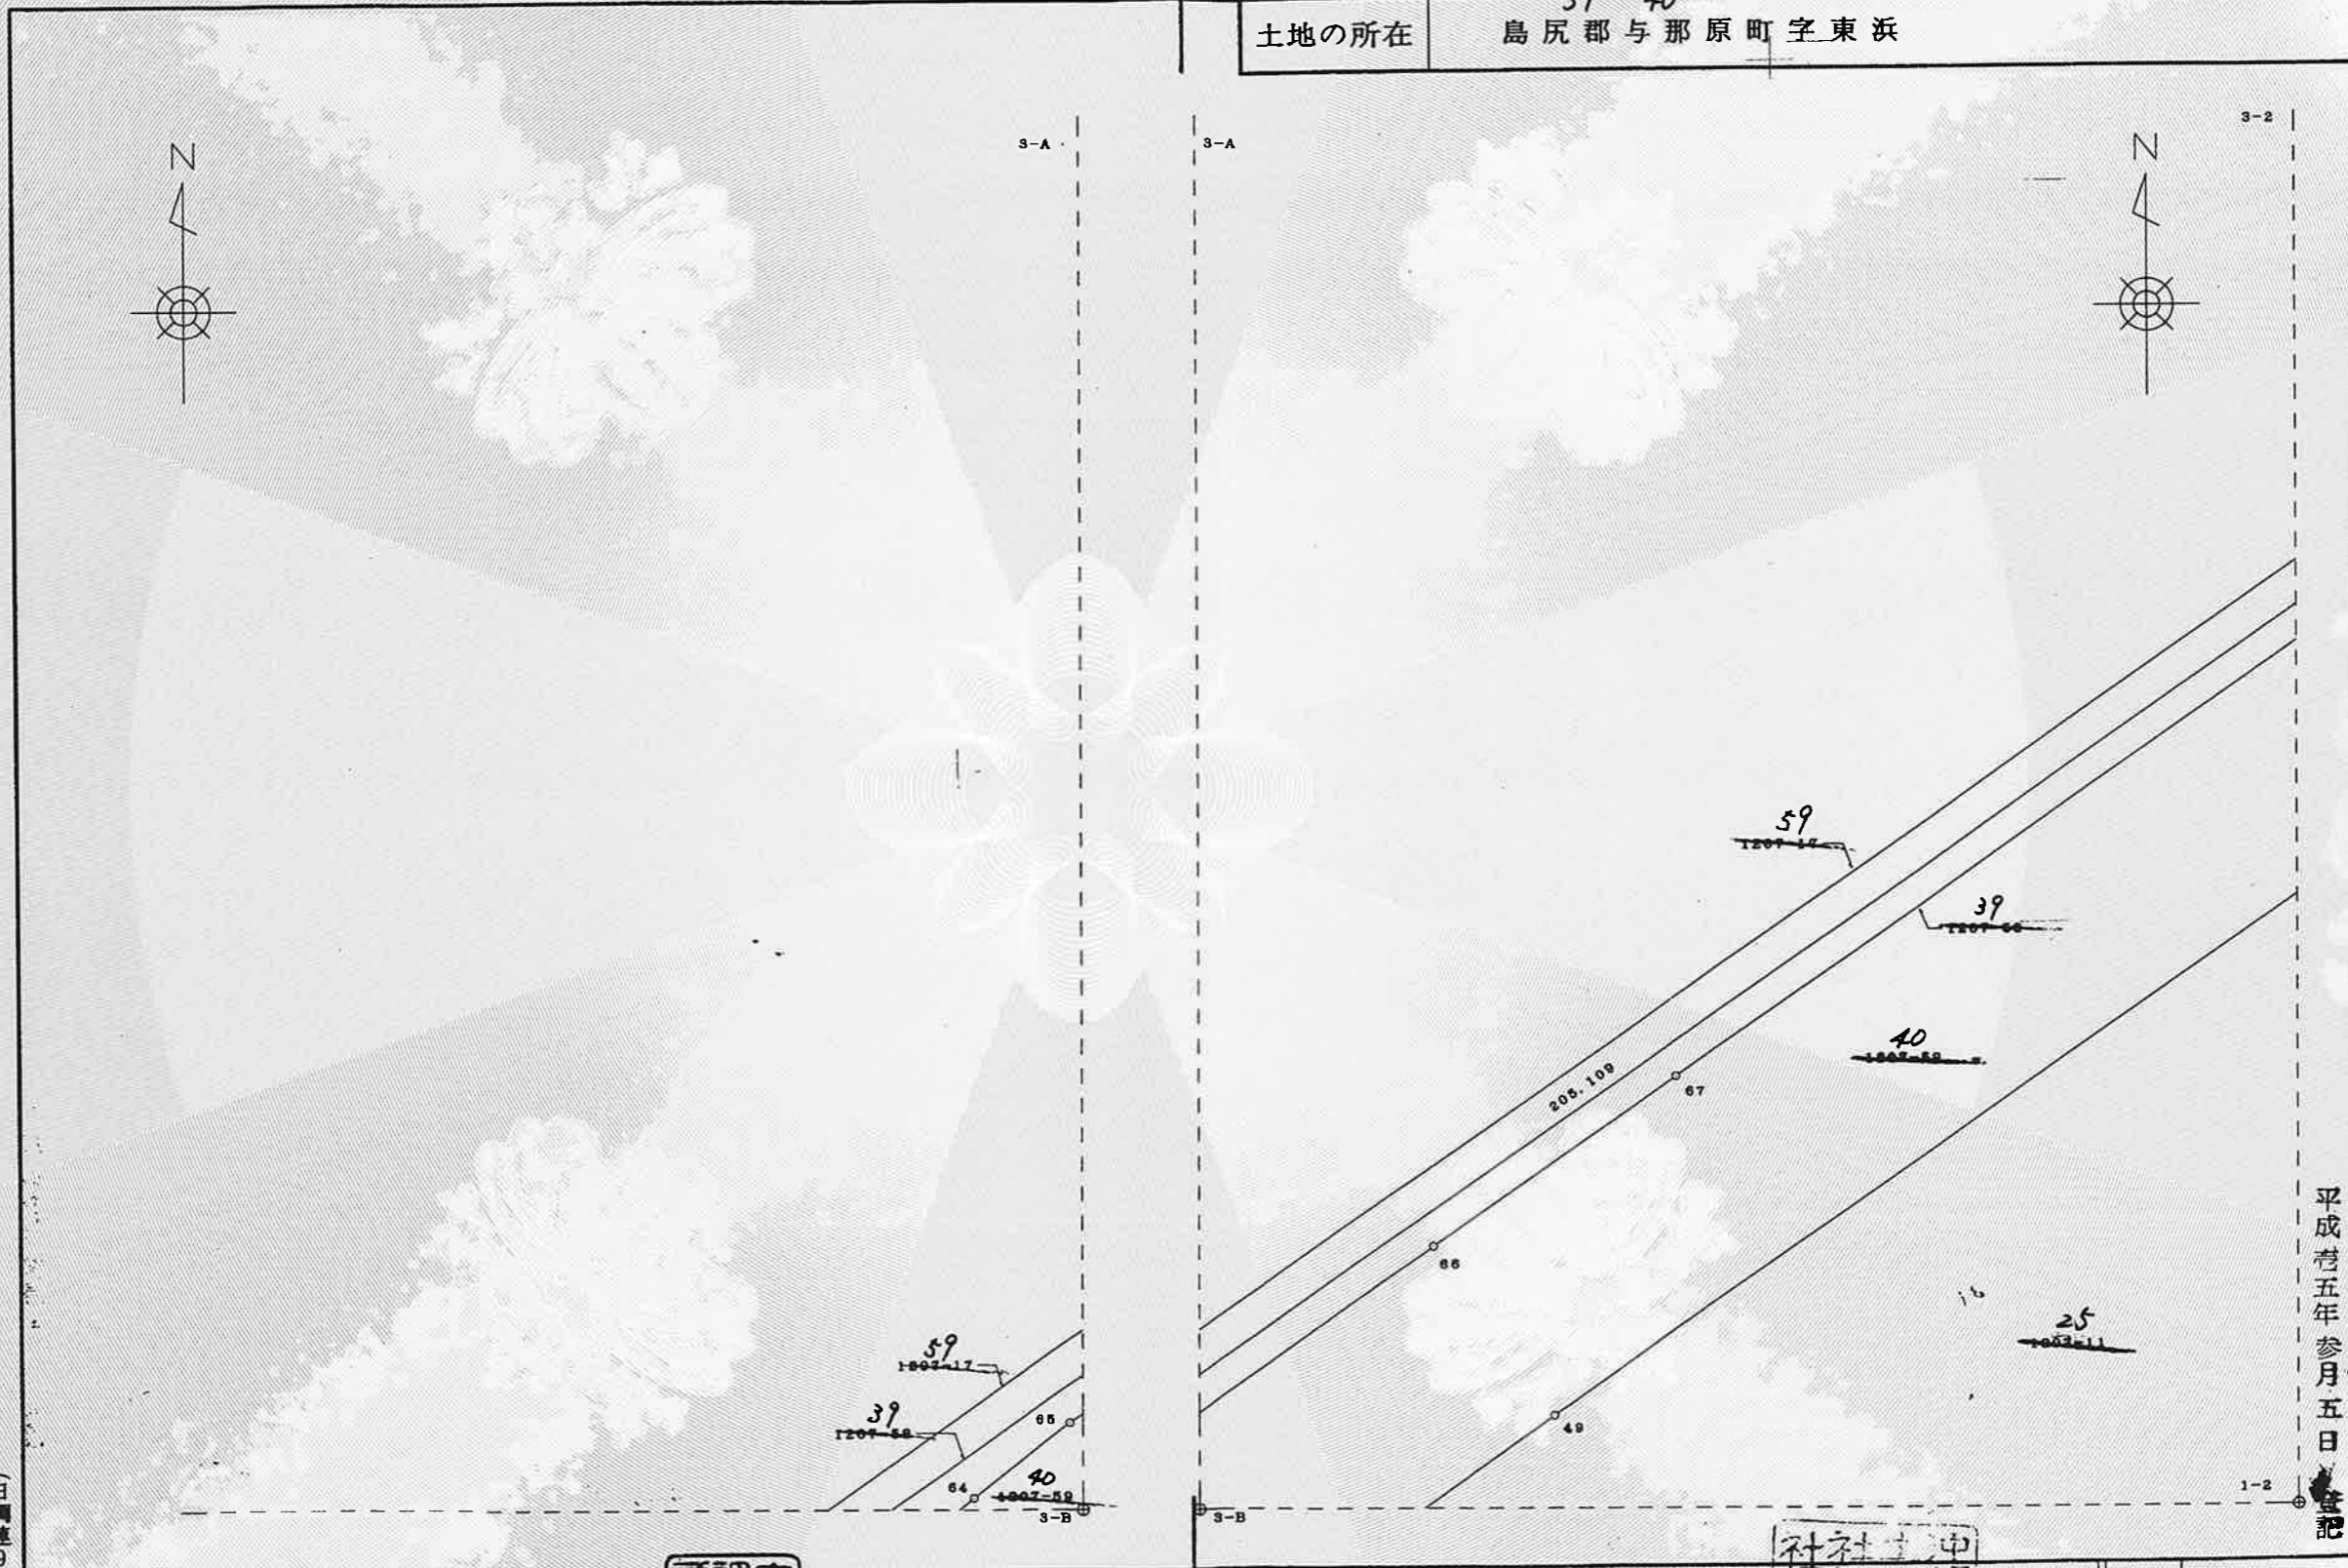


作製者	那覇市字真地252 土地家屋調査士 武富明夫 (平成15年2月10日作製)
-----	--

(日本土地家屋調査士会連合会用紙)

申請人	沖縄県町村土地開発公社 理事 新垣 信
-----	------------------------

423464

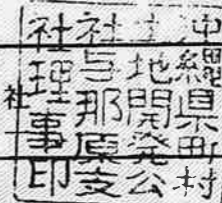

縮尺	1/500
----	-------

平成15年3月5日登記

登記年月日：平成15年3月5日

これは図面に記録されている内容を証明した書面である。
令和5年7月11日
那覇地方務局

登記官

新城安朝



11-5


地番

25
1207-11
~~58-39~~
39-20

地積測量図

土地の所在


島尻郡与那原町字東浜

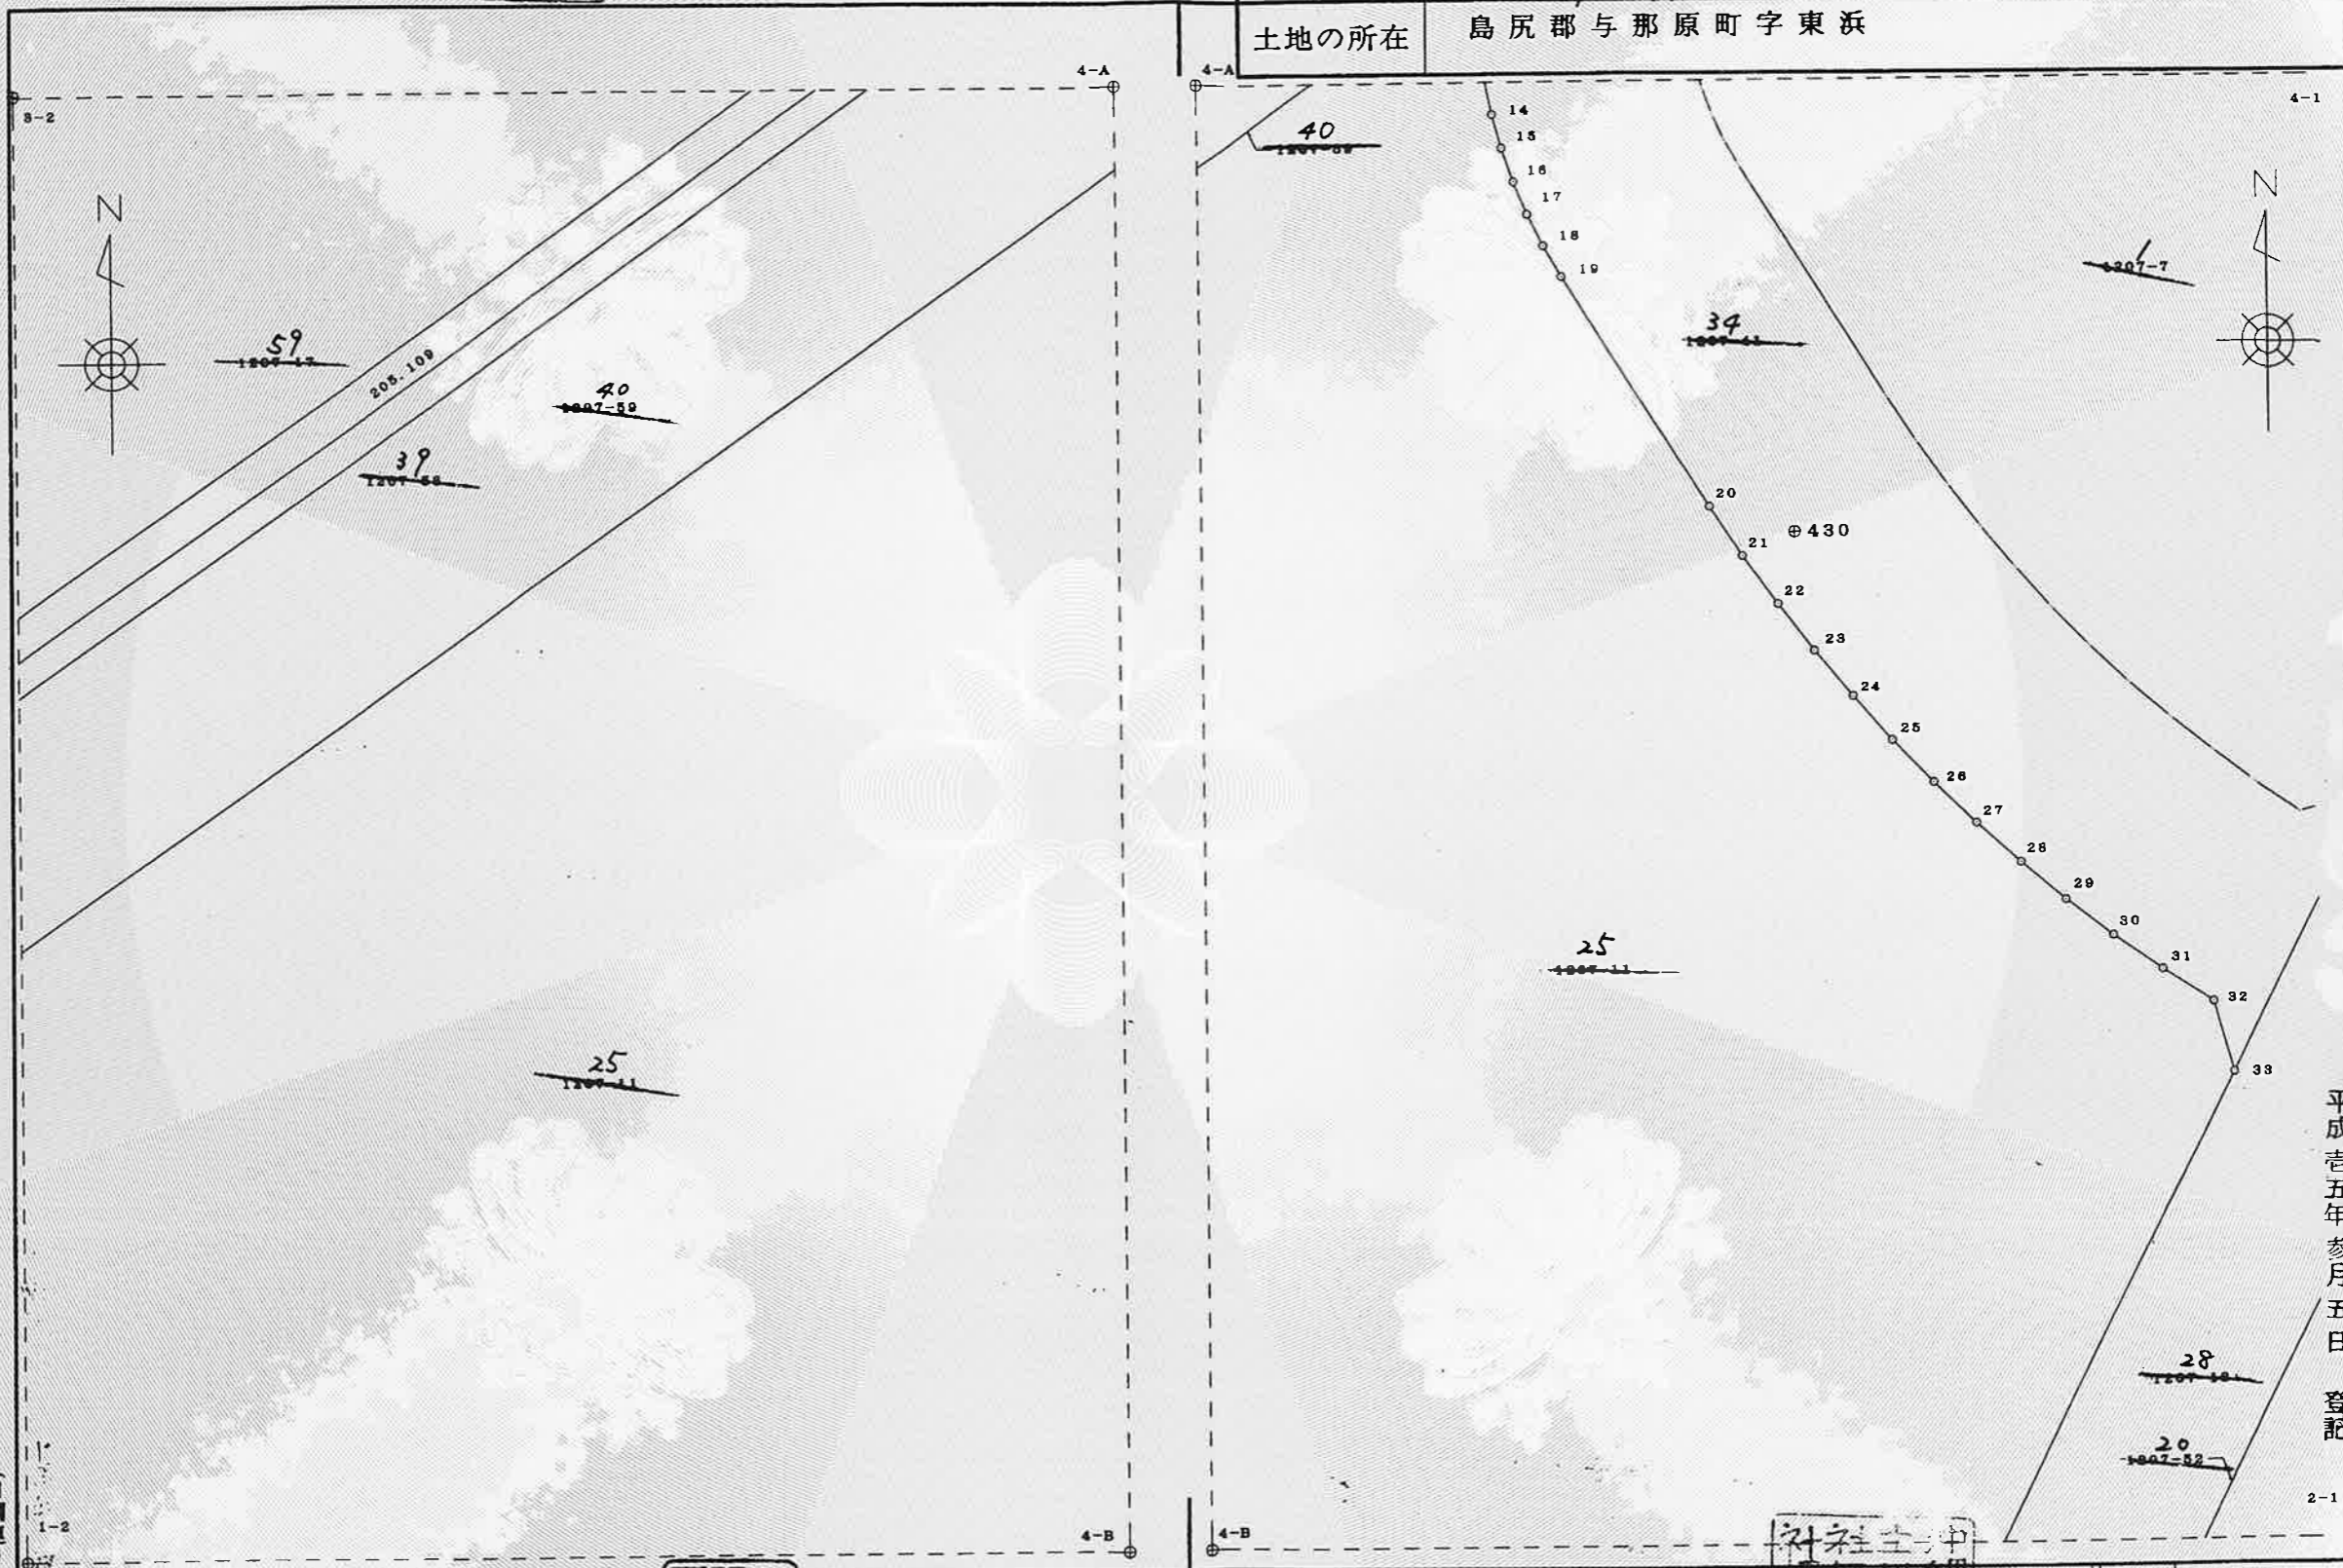

作製者 那覇市字真地252 武富明夫 (平成15年2月10日作製)
土地家屋調査士 武富明夫

申請人 沖縄県町村土地開発公社 理事 新垣信
423465

縮尺 1/500

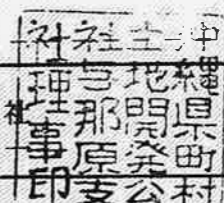

平成十五年参月五日 登記

これは図面に記録されている内容を証明した書面である。
令和5年7月11日
那覇地方務局

登記官

新城安朝




(日調連9)



11-6


地番	25 1207-11, 58, 59 39, 40	地積測量図
土地の所在	島尻郡与那原町字東浜	

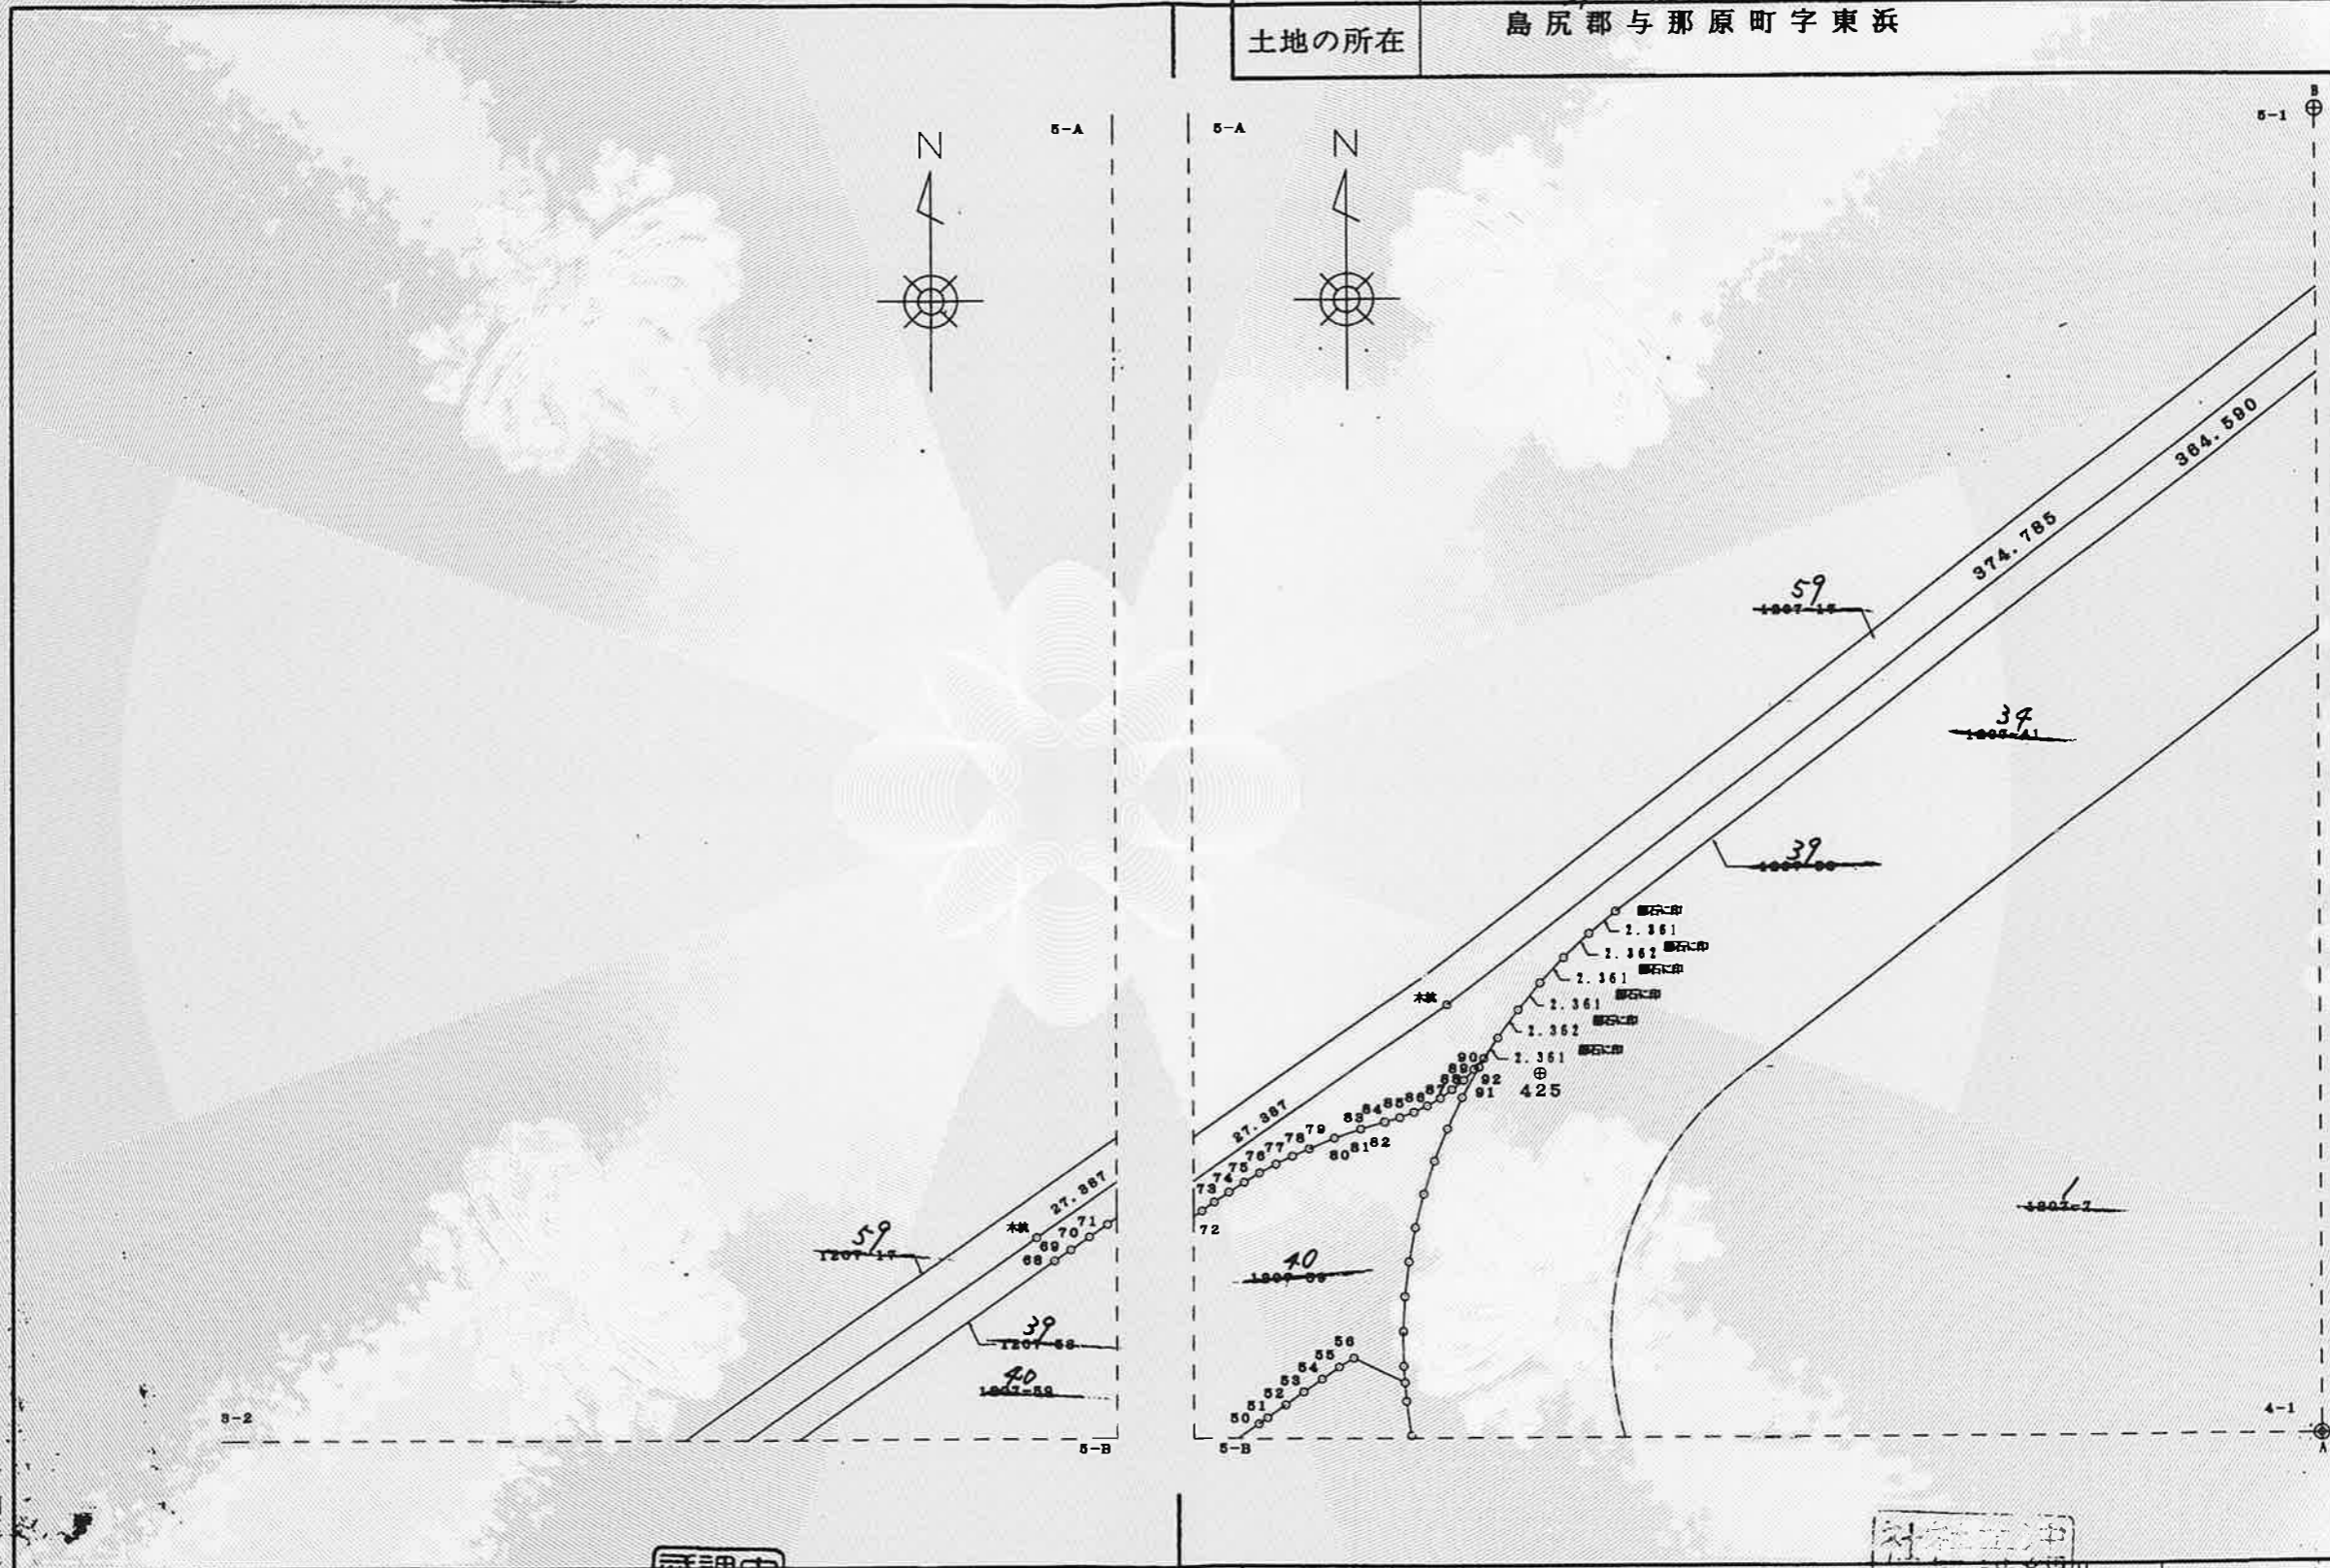

作製者	那覇市字真地252 土地家屋調査士 武富明夫 (平成15年2月10日作製)	申請人	沖縄県町村土地開発公社 理事 新垣信一	縮尺	1/500
-----	--	-----	------------------------	----	-------

(日本土地家屋調査士会連合会用紙)

423466

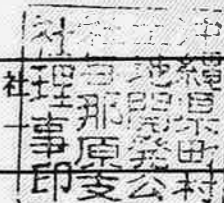

平成15年3月5日 登記

登記年月日：平成15年3月5日

これは図面に記録されている内容を証明した書面である。
令和5年7月11日
那覇地方務局


登記官

新城安朝



11-7

地番	25 1207-11- 58-59 20	地積測量図
土地の所在	島尻郡与那原町字東浜	

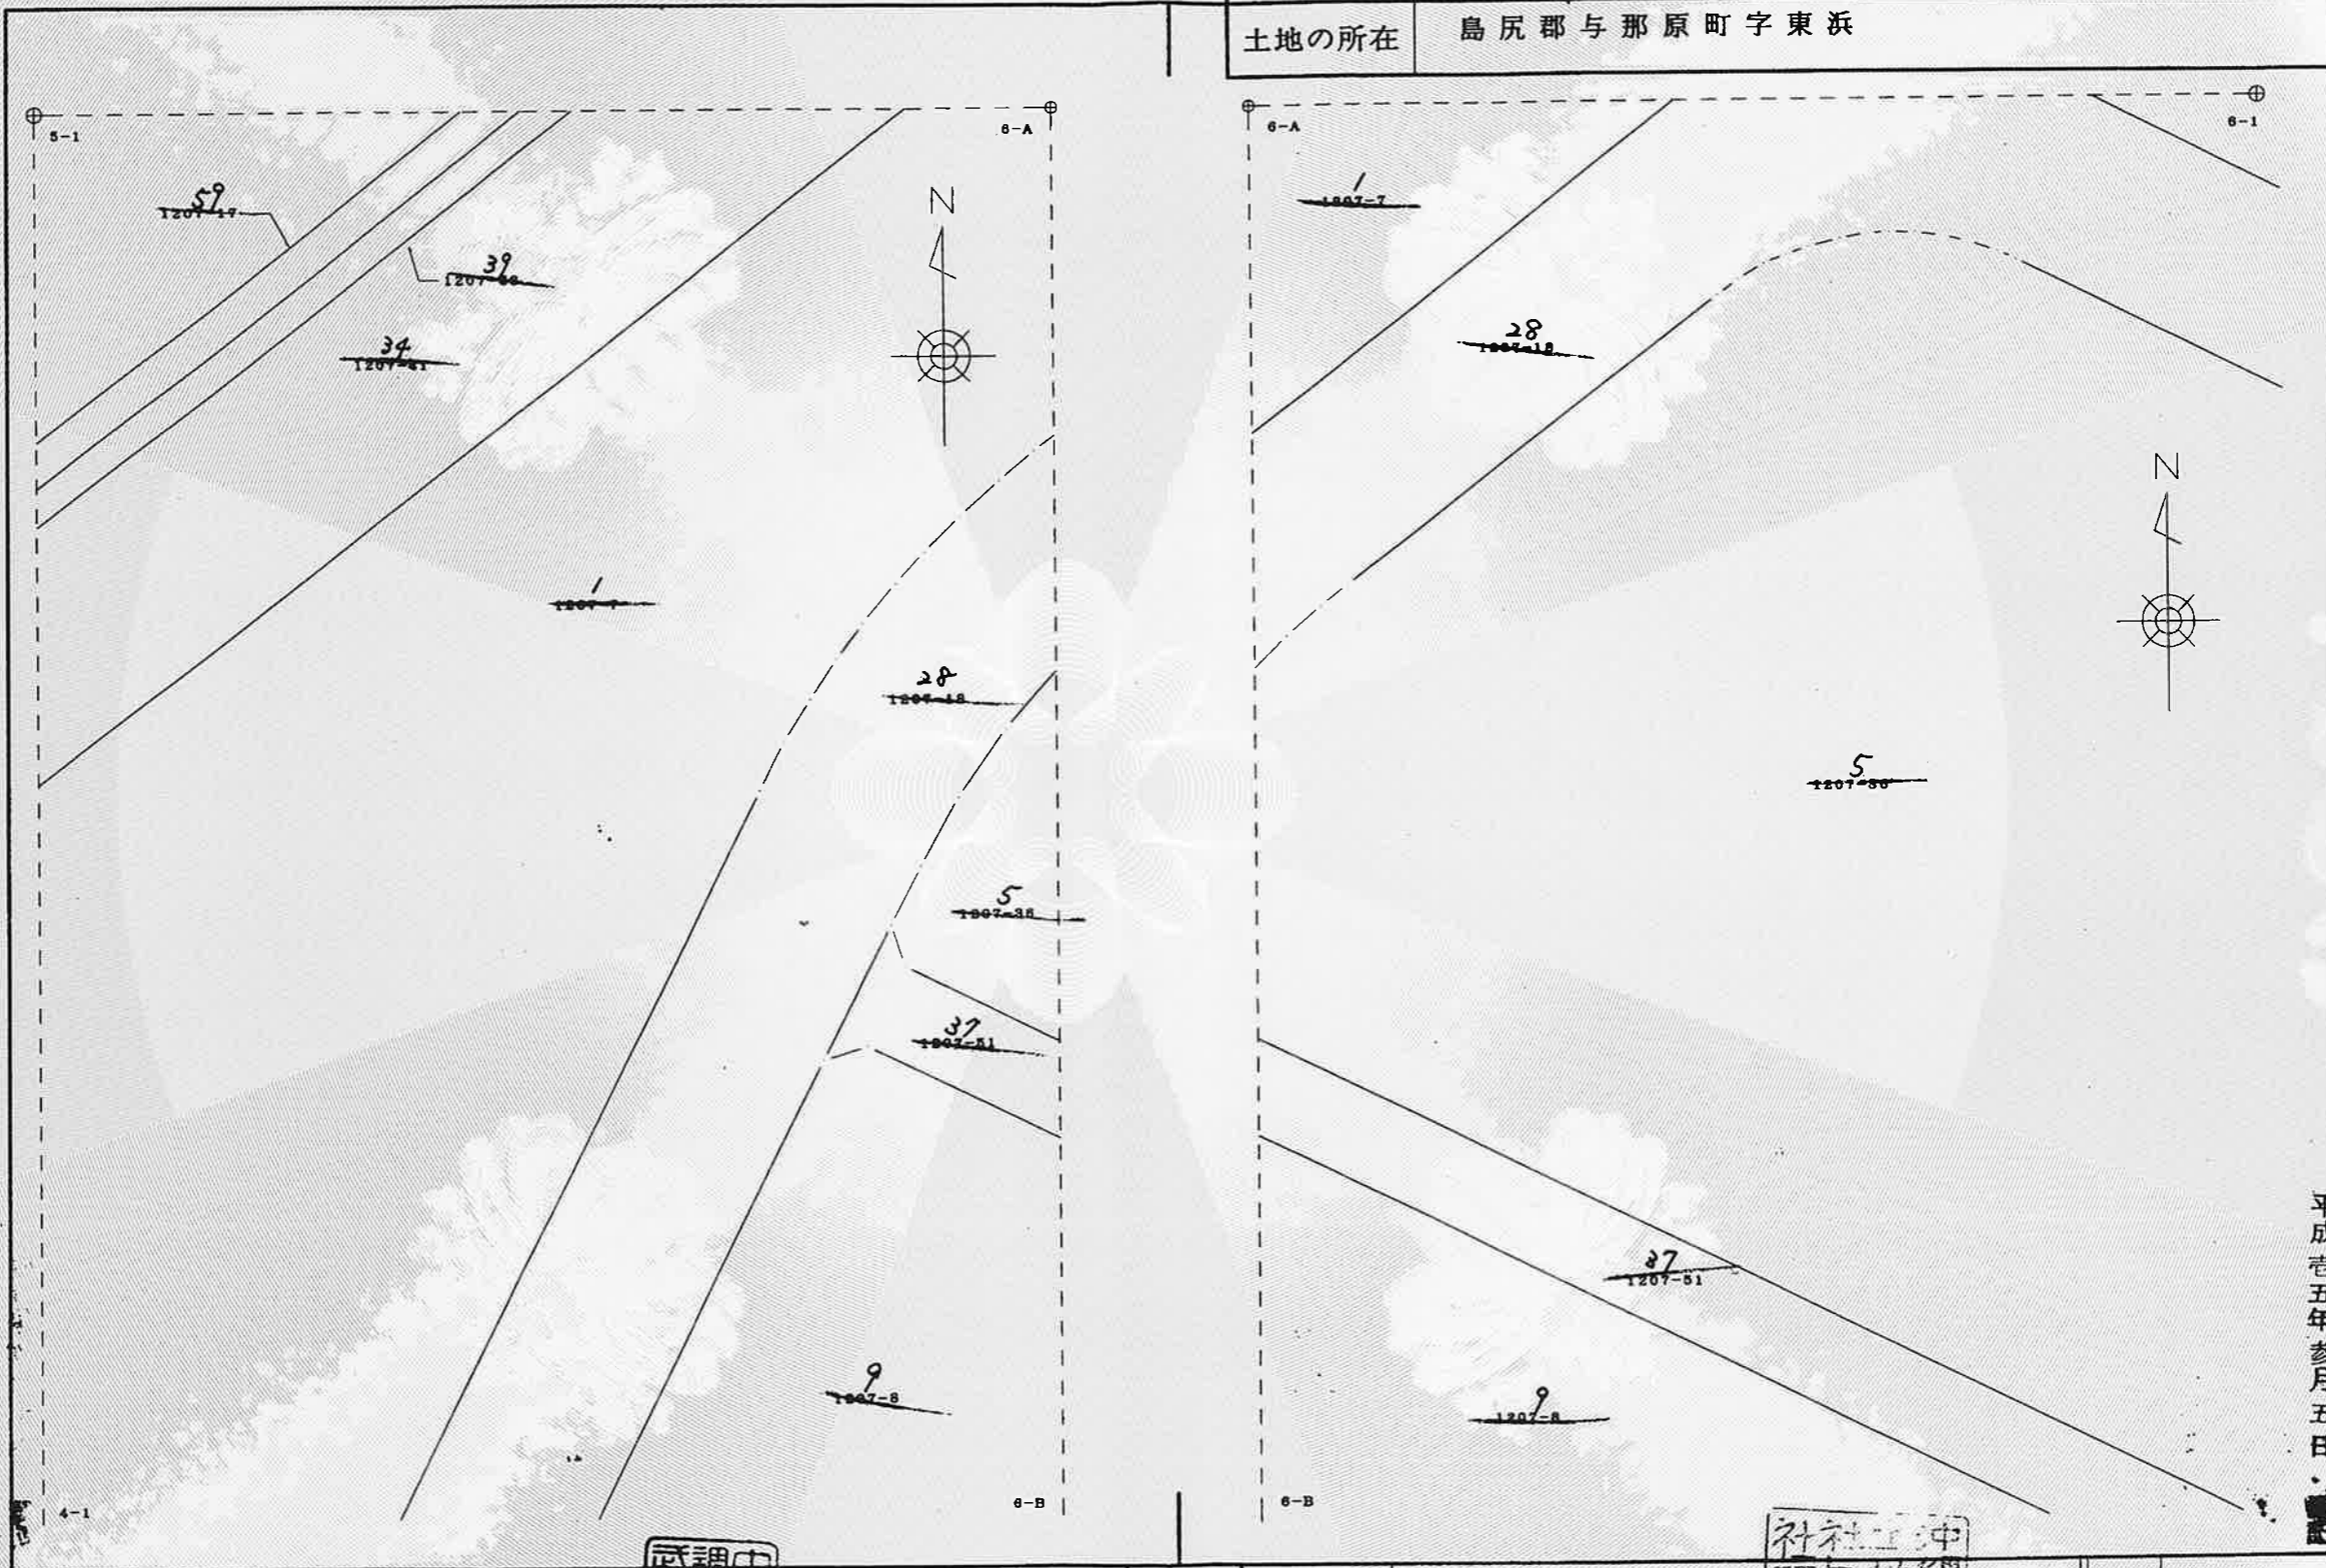

(日調連9)

作製者	那覇市字真地252 土地家屋調査士 武富明夫 (平成15年2月10日作製)
-----	--


(日本土地家屋調査士会連合会用紙)

申請人	沖縄県町村土地開発公社 理事 新垣 信
-----	------------------------

423467

縮尺	1/500
----	-------

平成五年三月五日

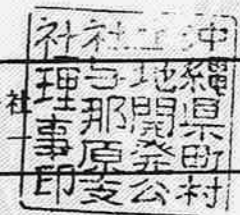

登記年月日：平成15年3月5日


これは図面に記録されている内容を証明した書面である。
令和5年7月11日
那覇地方務局

登記官

新城安朝




(日調連)

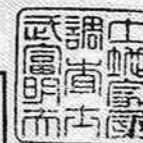

11-8

地番	1207-11, 59-59 39-40
土地の所在	島尻郡与那原町字東浜

地積測量図

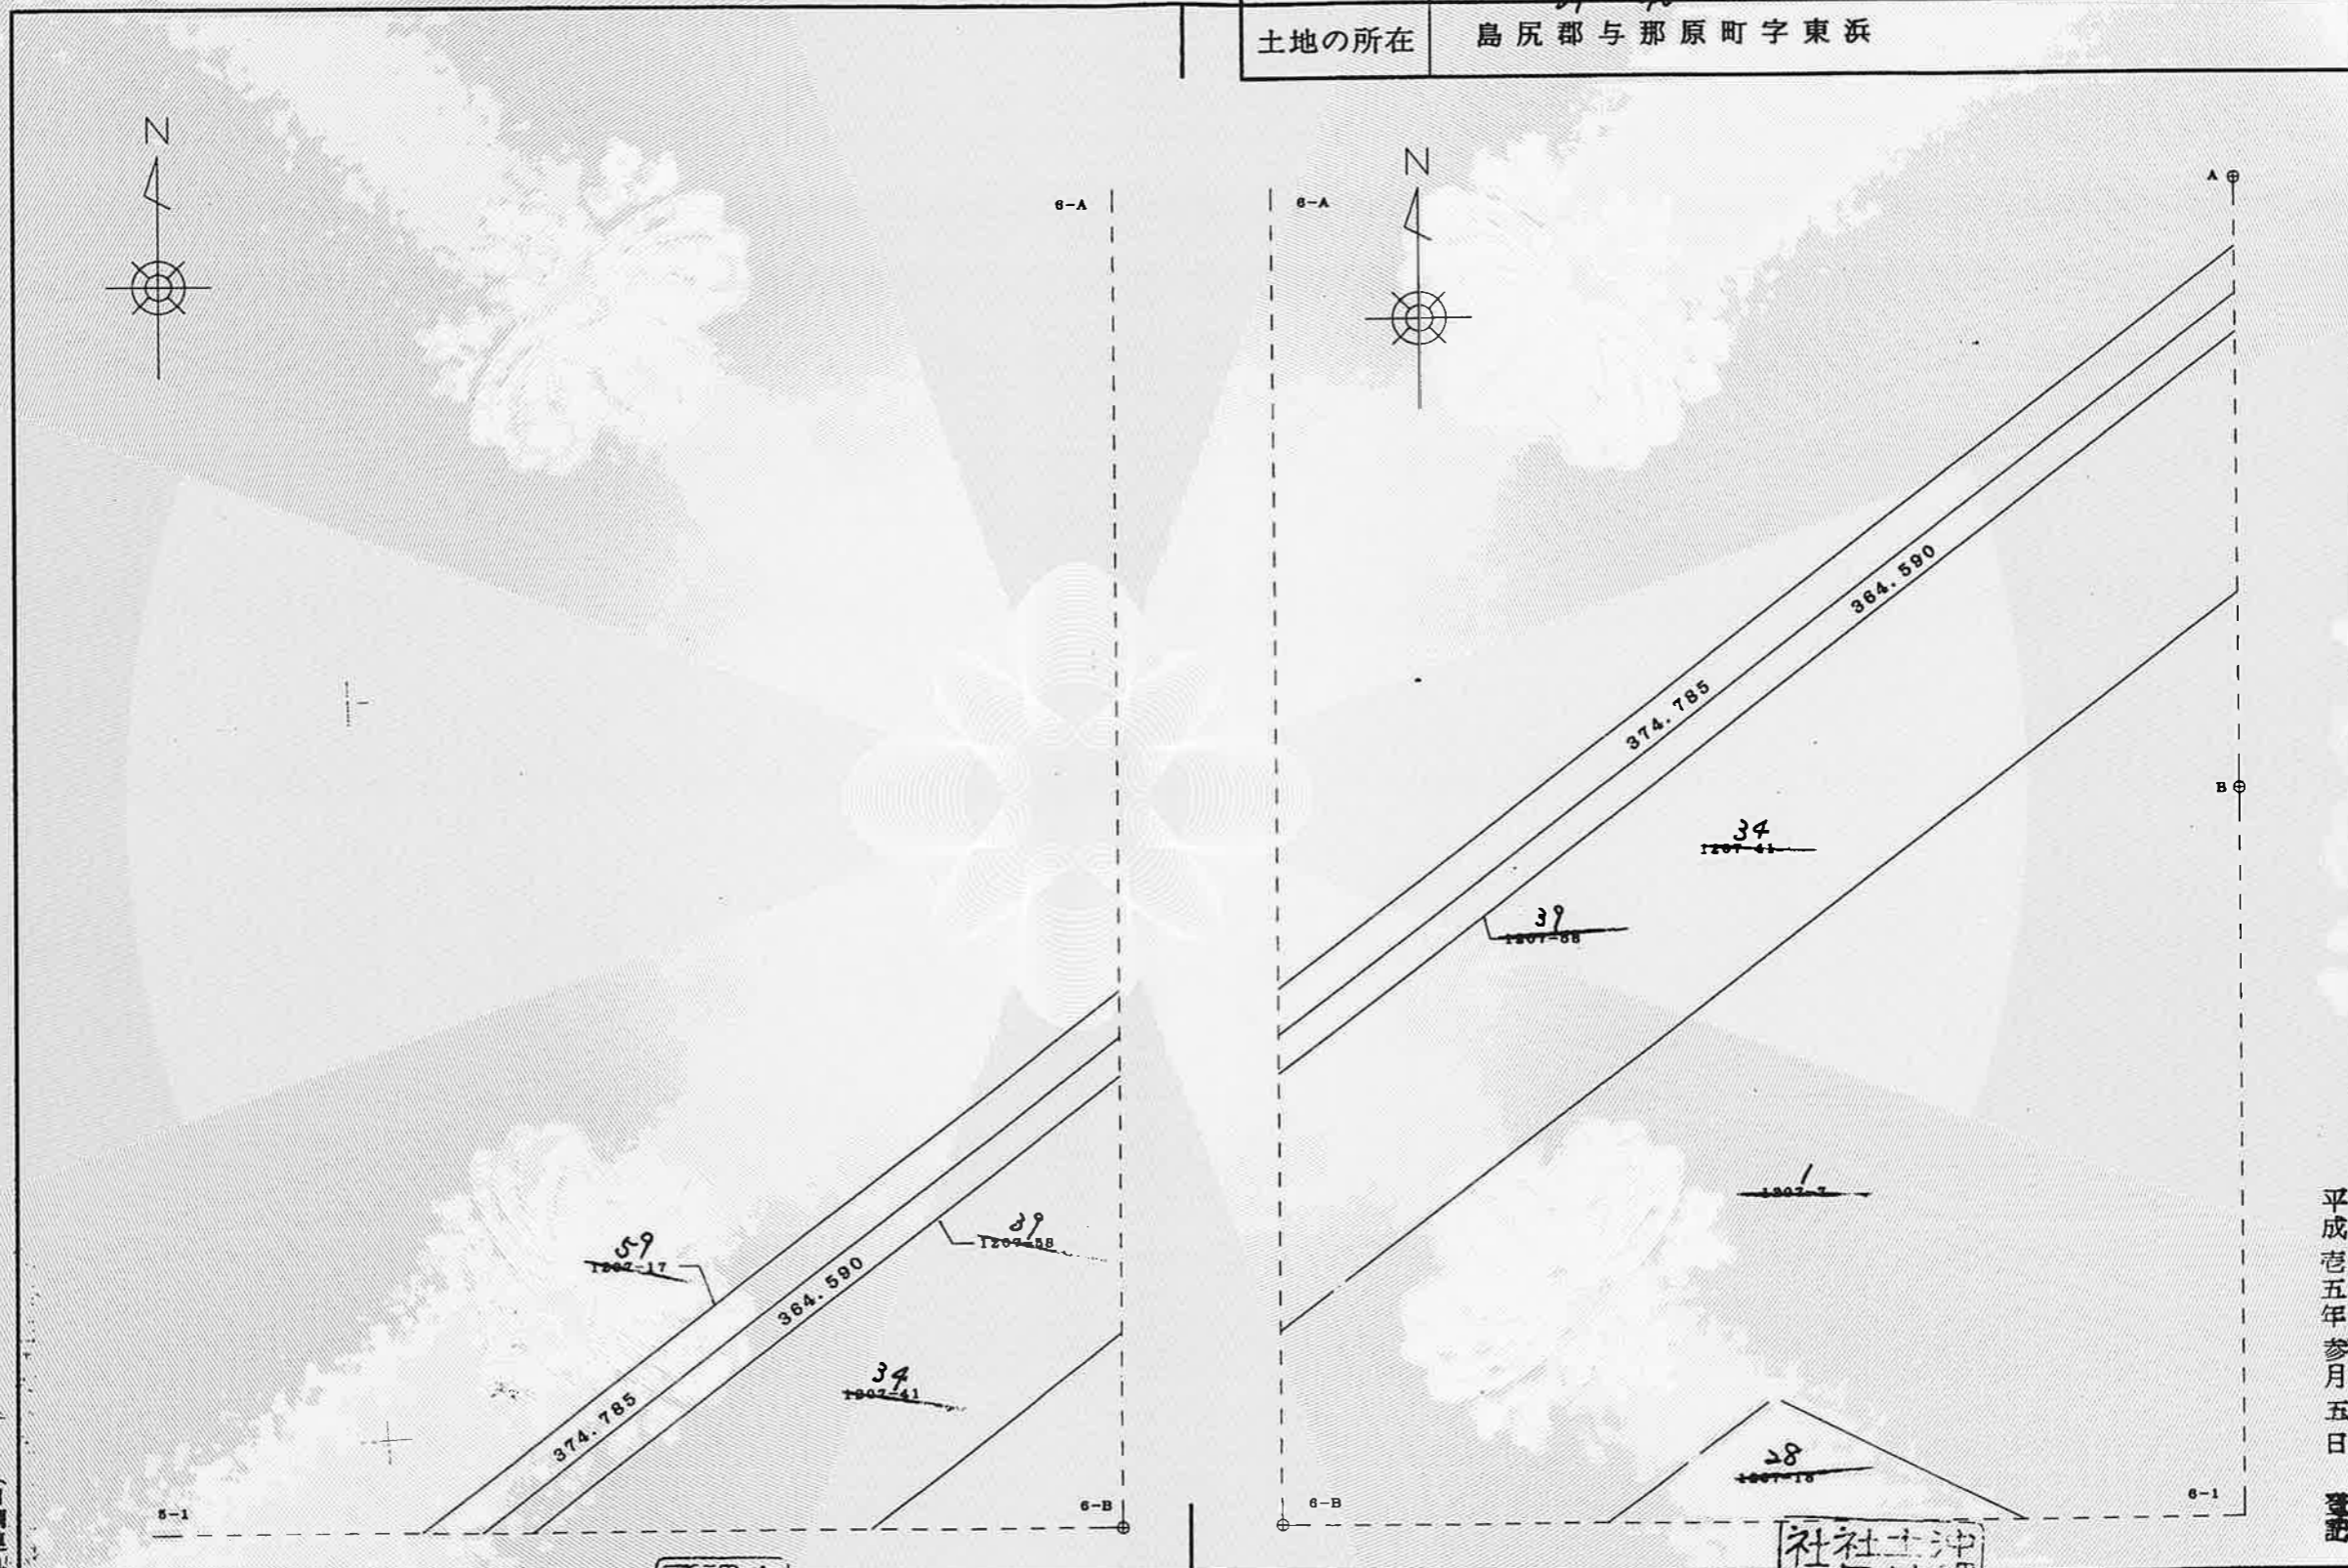

作製者	那覇市字真地252番地 土地家屋調査士 武富明夫 (平成15年2月10日作製)	申請人	沖縄県町村土地開発公社 理事 新垣信一	縮尺	1/500
-----	--	-----	------------------------	----	-------

(日本土地家屋調査士会連合会用紙)

423468

平成25年3月5日 登記

登記年月日：平成15年3月5日

これは図面に記録されている内容を証明した書面である。
令和5年7月11日 那覇地方務局

登記官

新城安朝




11-9

地番	25 1207-11-58-59 39 40	地積測量図
土地の所在	島尻郡与那原町字東浜	



点名	X	Y	基準点の種類
与-2	22933.536	26124.800	金属標
与-3	22933.536	25966.328	金属標
425	23161.343	26000.413	測量板
430	23106.088	26012.047	測量板
429	23068.852	26053.763	測量板
Y3	23025.343	25786.260	測量板
450-1	23357.481	26244.865	測量杭

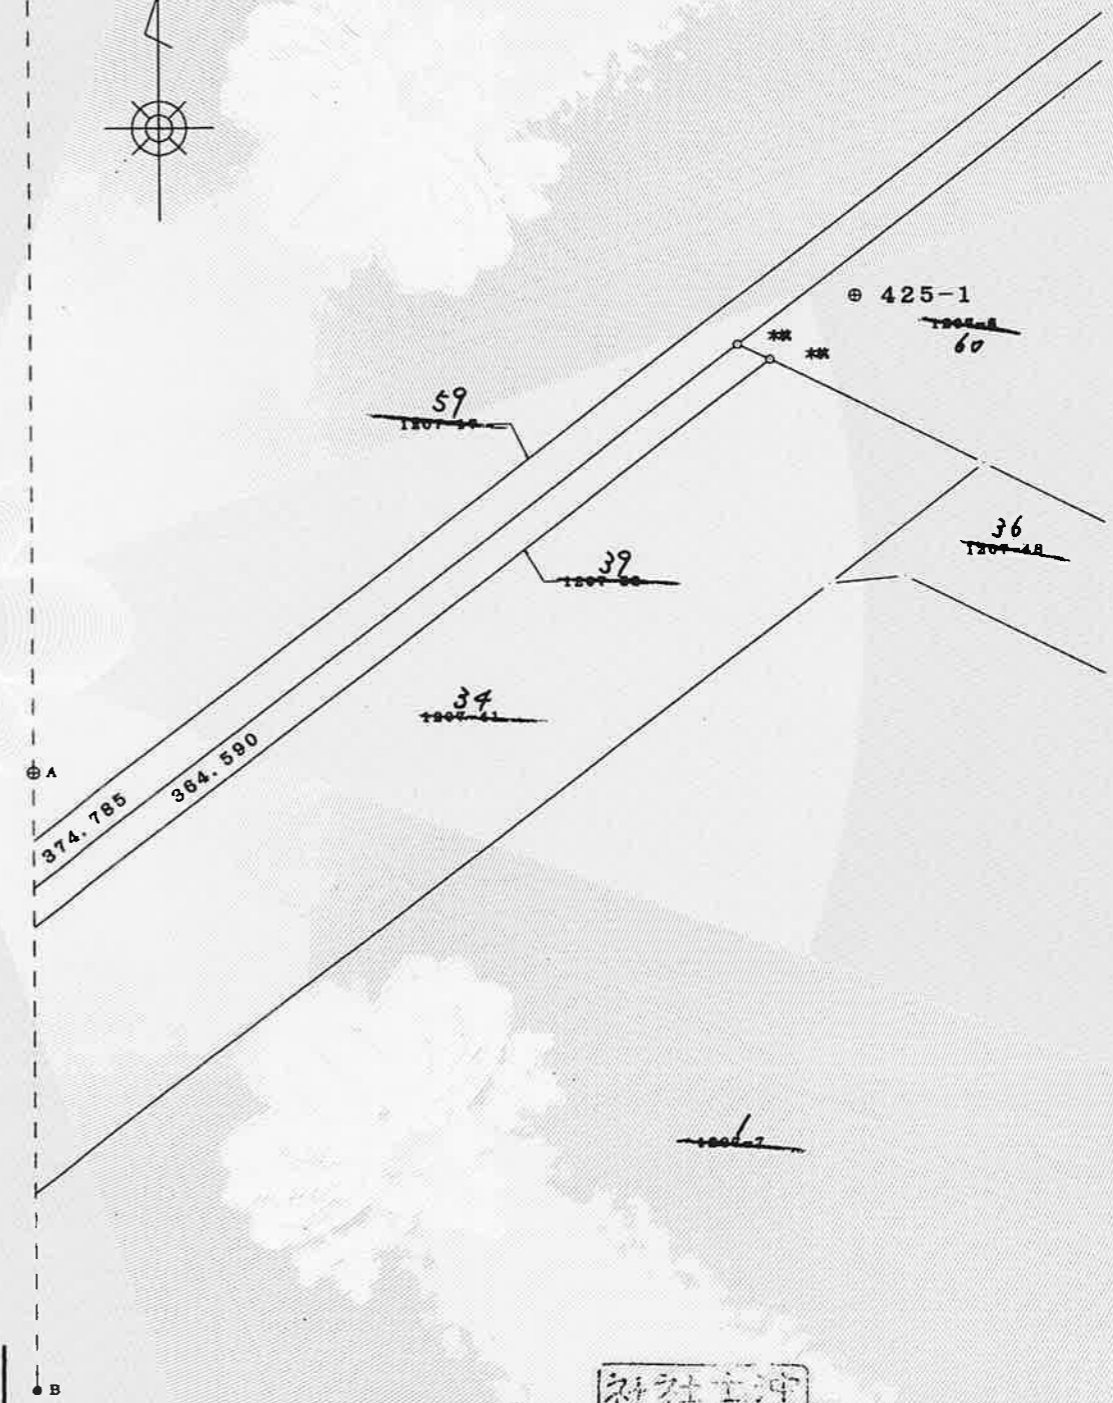


(日調連9)

作製者	那覇市字真地252番地 土地家屋調査士 武富明夫 (平成15年2月10日作製)
-----	---

(日本土地家屋調査士会連合会用紙)

申請人	沖縄県町村土地開発公社 理事 新垣信
-----	-----------------------

423469

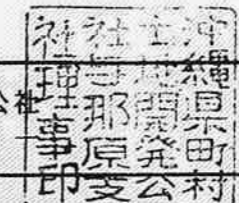

縮尺	1/500
----	-------

平成15年3月5日



地積測量図 (Measurement Diagram)
地番: 25-1207-11-38-39
土地の所在: 島尻郡与那原町字東浜

これは図面に記録されている内容を証明した書面である。
令和5年7月11日
那覇地方務局

登記官

新城安朝



求積表 (Area Calculation Table)

Table with 6 columns: No., Xn, Yn, Xn * (Yn+1 - Yn-1), Distance, and Boundary Type. Contains 84 rows of data for the parcel 40.

日測連9

求積表 (Area Calculation Table)

Table with 6 columns: No., Xn, Yn, Xn * (Yn+1 - Yn-1), Distance, and Boundary Type. Contains 56 rows of data for parcel 25, ending with a total area of 22754.3447980.

平成十五年三月五日 登記

作製者: 那覇市字真地252 武富明夫 (製作日: 平成15年2月10日)
土地家屋調査士 武富明夫
(日本土地家屋調査士会連合会用紙)

申請人: 沖縄県町村土地開発公社 理事 新垣信
縮尺: 1/423470
沖繩県町村土地開発公社 印支公村

登記年月日：平成15年3月5日



地積測量図

11-11

地番 ~~1207-11-25~~
~~58-39~~ ~~50-40~~

土地の所在 島尻郡与那原町字東浜

85	23158.734	25991.928	42195.213344	1.000	(木杭)
86	23159.189	25992.817	40760.172640	0.999	(木杭)
87	23159.480	25993.688	38630.346240	1.000	(木杭)
88	23160.282	25994.485	36338.482458	0.999	(木杭)
89	23160.915	25995.157	33652.609495	0.998	(木杭)
90	23161.647	25995.938	30851.313804	1.000	(木杭)
91	23162.405	25996.589	27013.523190	0.999	(木杭)
92	23163.792	25997.536	2250.266896	1.679	(木杭)
合計			6148.799719		
合計面積			3074.3998595		
地積			3074.39		

合計面積 25828.6087910 m²

~~1207-58-39~~

26973 - 25828.7446575 = 1144.2553425 m²

地番	面積
1207-11-25	22754.3447980 m ²
1207-58-39	1144.2553425 m ²
1207-50-40	3074.3998595 m ²

これは図面に記録されている内容を証明した書面である。
令和5年7月11日 那覇地方事務局

登記官

新城安朝




(日調連9)

作製者 那覇市字真地252 武富明夫 (平成15年2月10日作製)
土地家屋調査士

(日本土地家屋調査士会連合会用紙)

申請人 沖縄県町村土地開発公社 理事 新垣信
423471

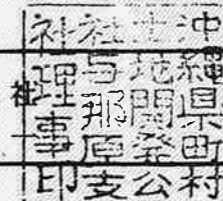

縮尺 1/

平成25年3月5日 登記