
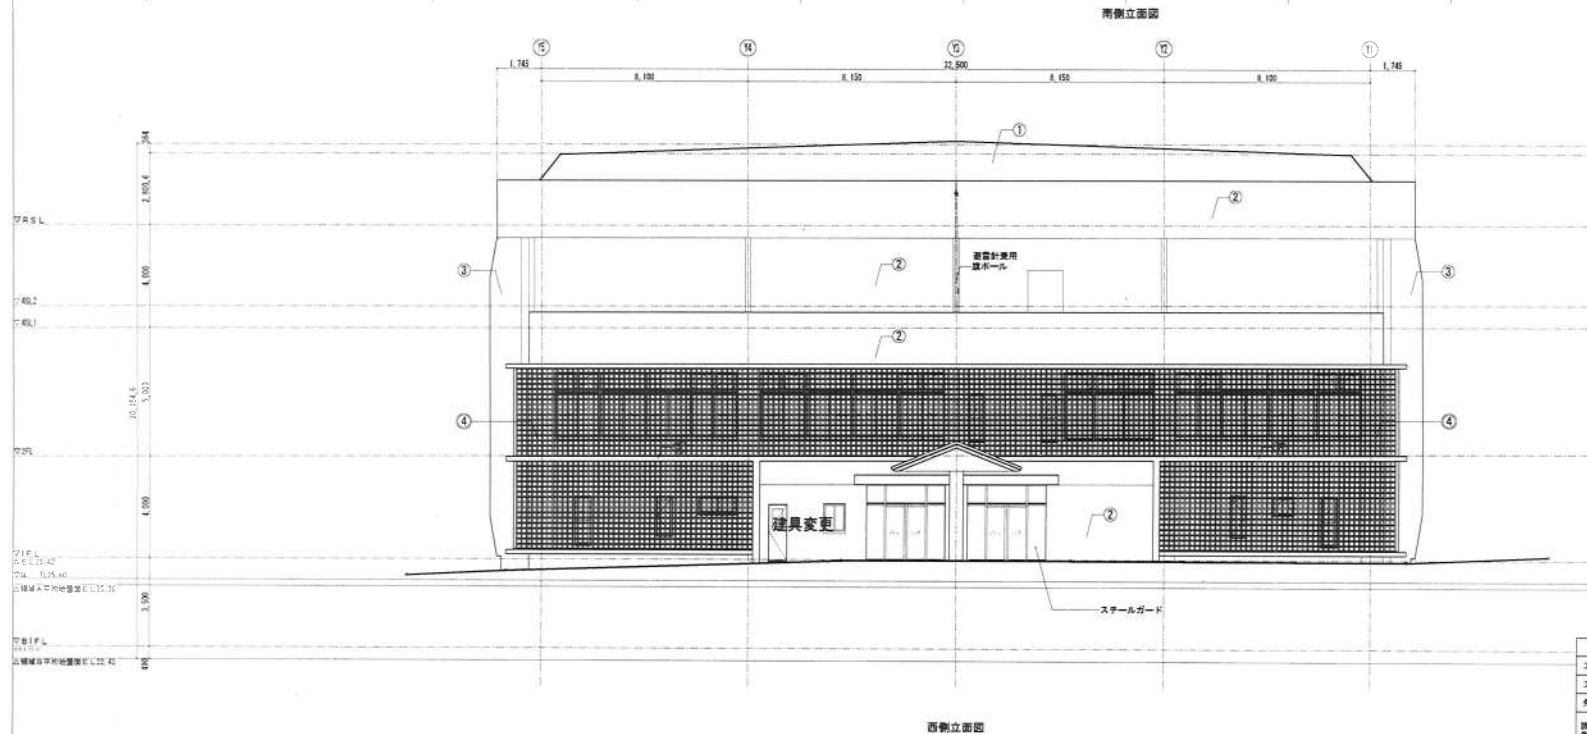


与那原町観光交流施設立面図1

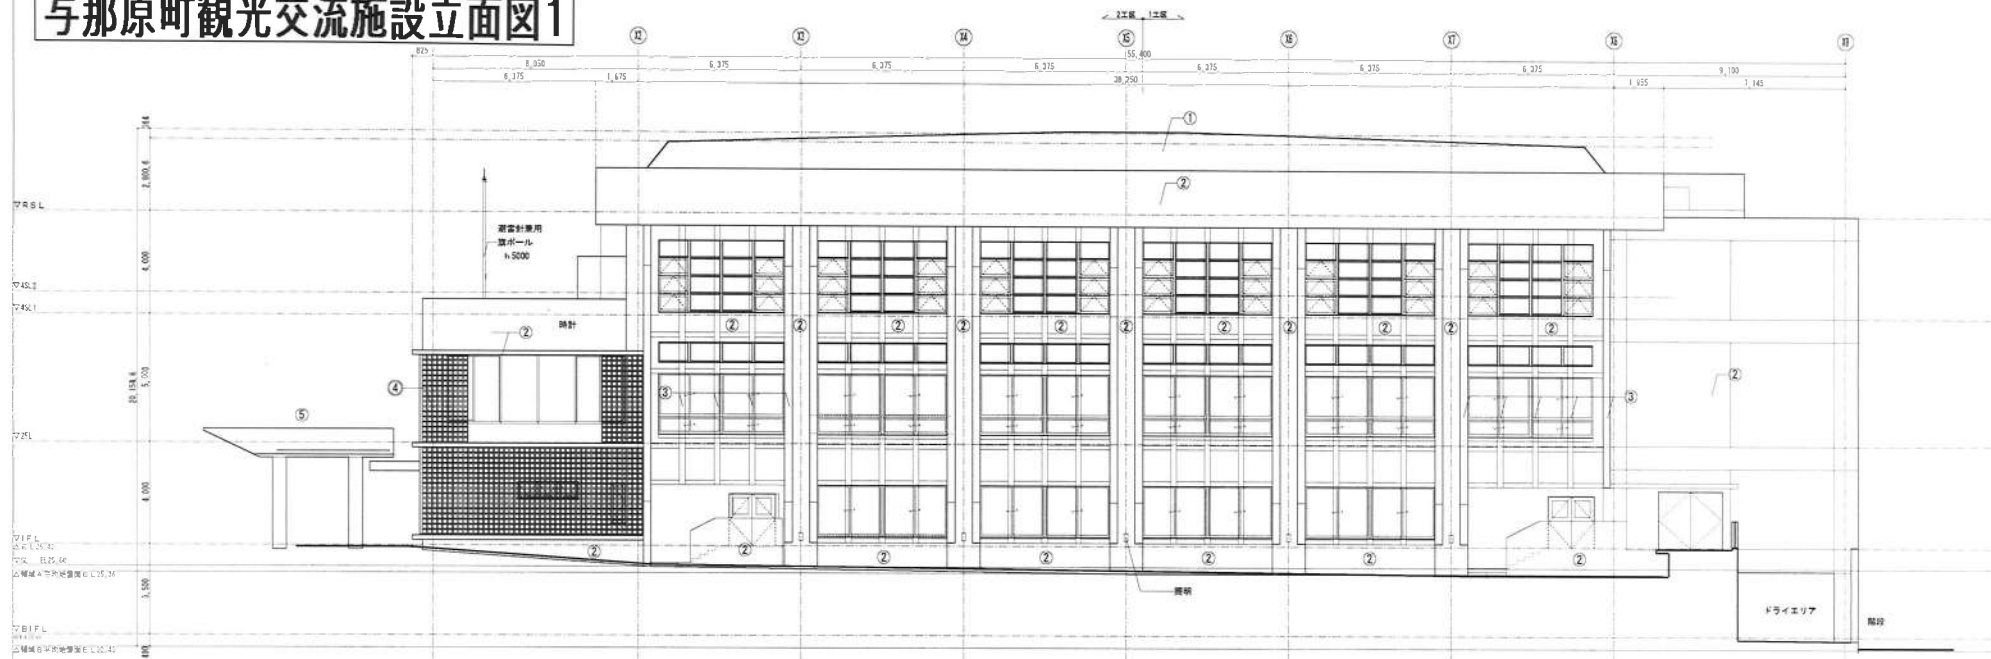



- 凡例
- ① 屋根：断熱系フッ素塗装仕様の10.5（1工区）
 - ② コンクリート打ち出し縁の下地層に仕上げ
 - ③ 化粧材：コンクリート打ち出し縁の仕上げ。化粧（塗装仕様）
 - ④ 煉瓦穴あきマスブロック
 - ⑤ 煉瓦穴あきマスブロック（下地金物埋め）
 - ⑥ 屋根：瓦
 - ⑦ 軒天：MMAアクリル樹脂系塗料付
 - ⑧ コンクリート打ち出し縁
 - ⑨
 - ⑩

※特記事項
 窓ガラス等は、煉瓦ブロック等で目隠しを行う
 外壁塗装は、明度8以上・彩度2以下を基本とする

* 建具図は建具表を参照の事。

完成図			
工事名称	与那原町観光交流施設新築工事（建築1・2工区）	完成年度	平成26年度
工事場所	与那原町字与那原217番地	設置名称	与那原町

与那原町観光交流施設立面図2

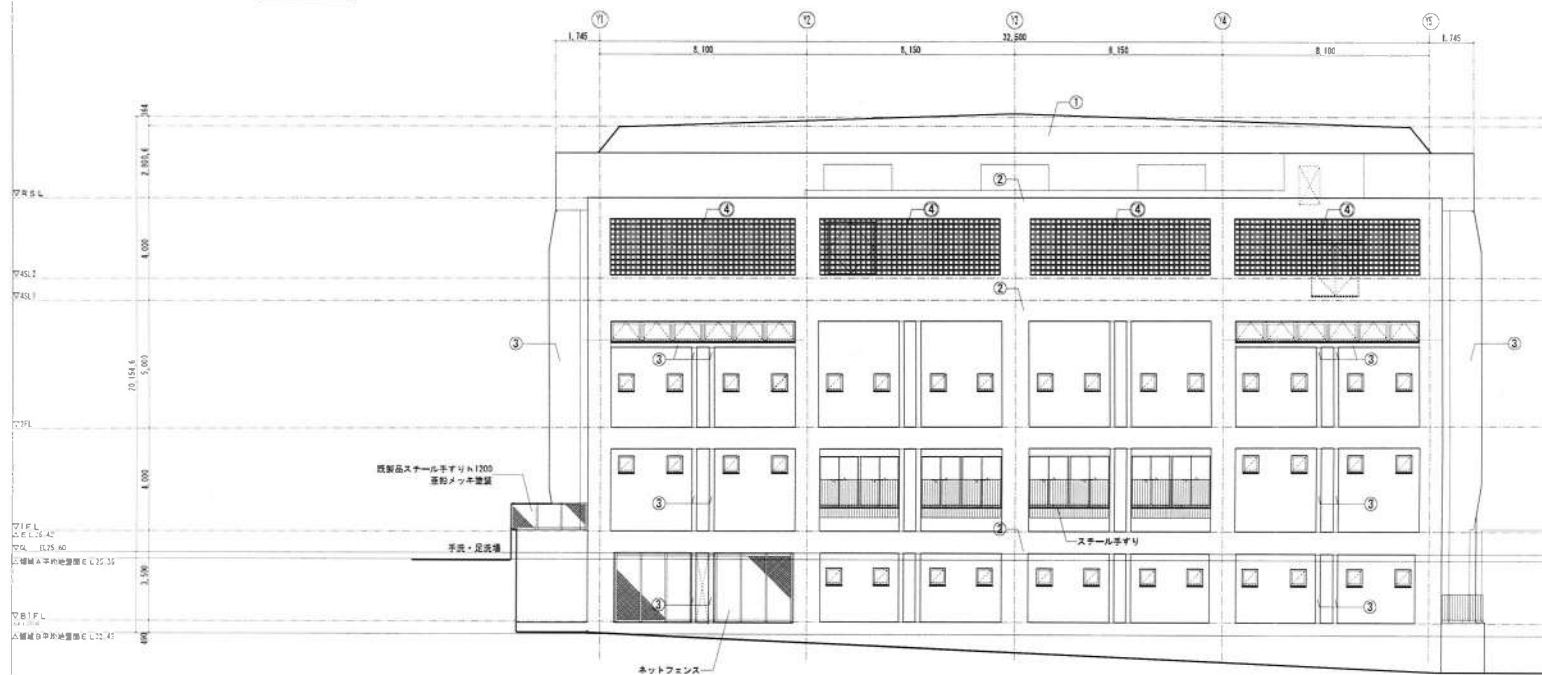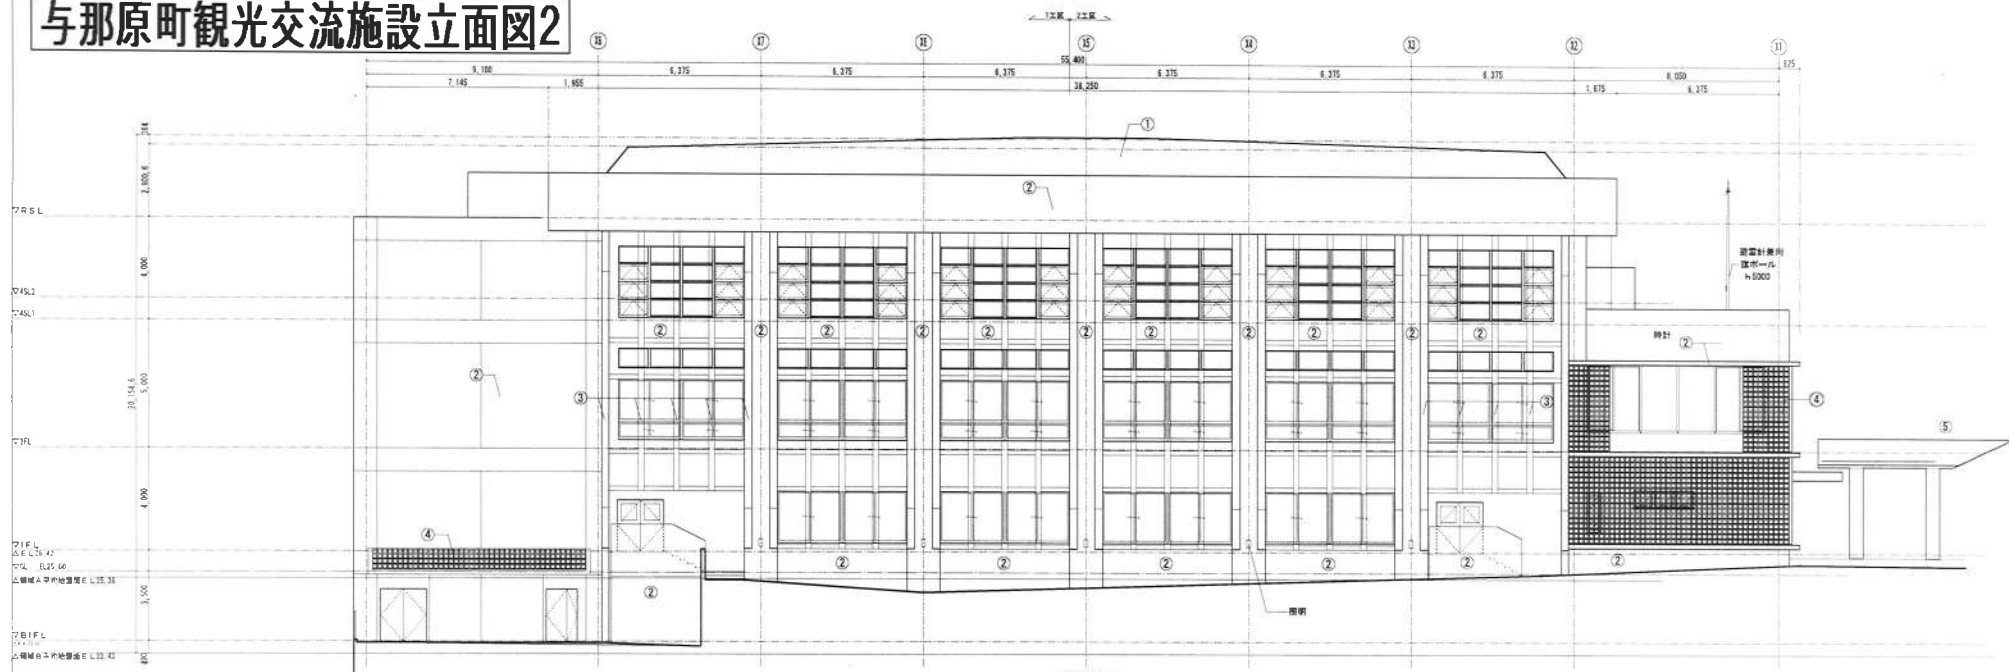

- 凡例
- ① 屋根：勾配瓦、フック型瓦葺き10.5°(工区)
 - ② コンクリート打ちし縁下地盤層仕上塗材
 - ③ 化粧柱：コンクリート打ちしの上、種樹（塗装型材）
 - ④ 煉瓦穴あきマスブロック（下地金物埋め）
 - ⑤ 屋根：赤瓦
 - ⑥ 軒天：M&Aケラミル樹脂板貼付
 - ⑦ コンクリート打ちし縁下地盤層
 - ⑧
 - ⑨

※特記事項
窓ガラス等は、煉瓦ブロック等で目隠しできる
外壁塗装は、明度6以上・彩度2以下を基本とする

※建具資図は建具表を参照の事。

完成図			
工事名称	与那原町観光交流施設新築工事（建築1・2工区）	完成年度	平成26年度
工事場所	与那原町字与那原217番地	図面名称	立面図2
発注者	与那原町	縮尺	1/100 1/200 図面番号 A-D-1-B
1工区	設計・施工、監理、南側立寄特設建設工事共同企業体		
2工区	監理・設計、1期・2期、南側立寄特設建設工事共同企業体		

与那原町観光交流施設4階平面図


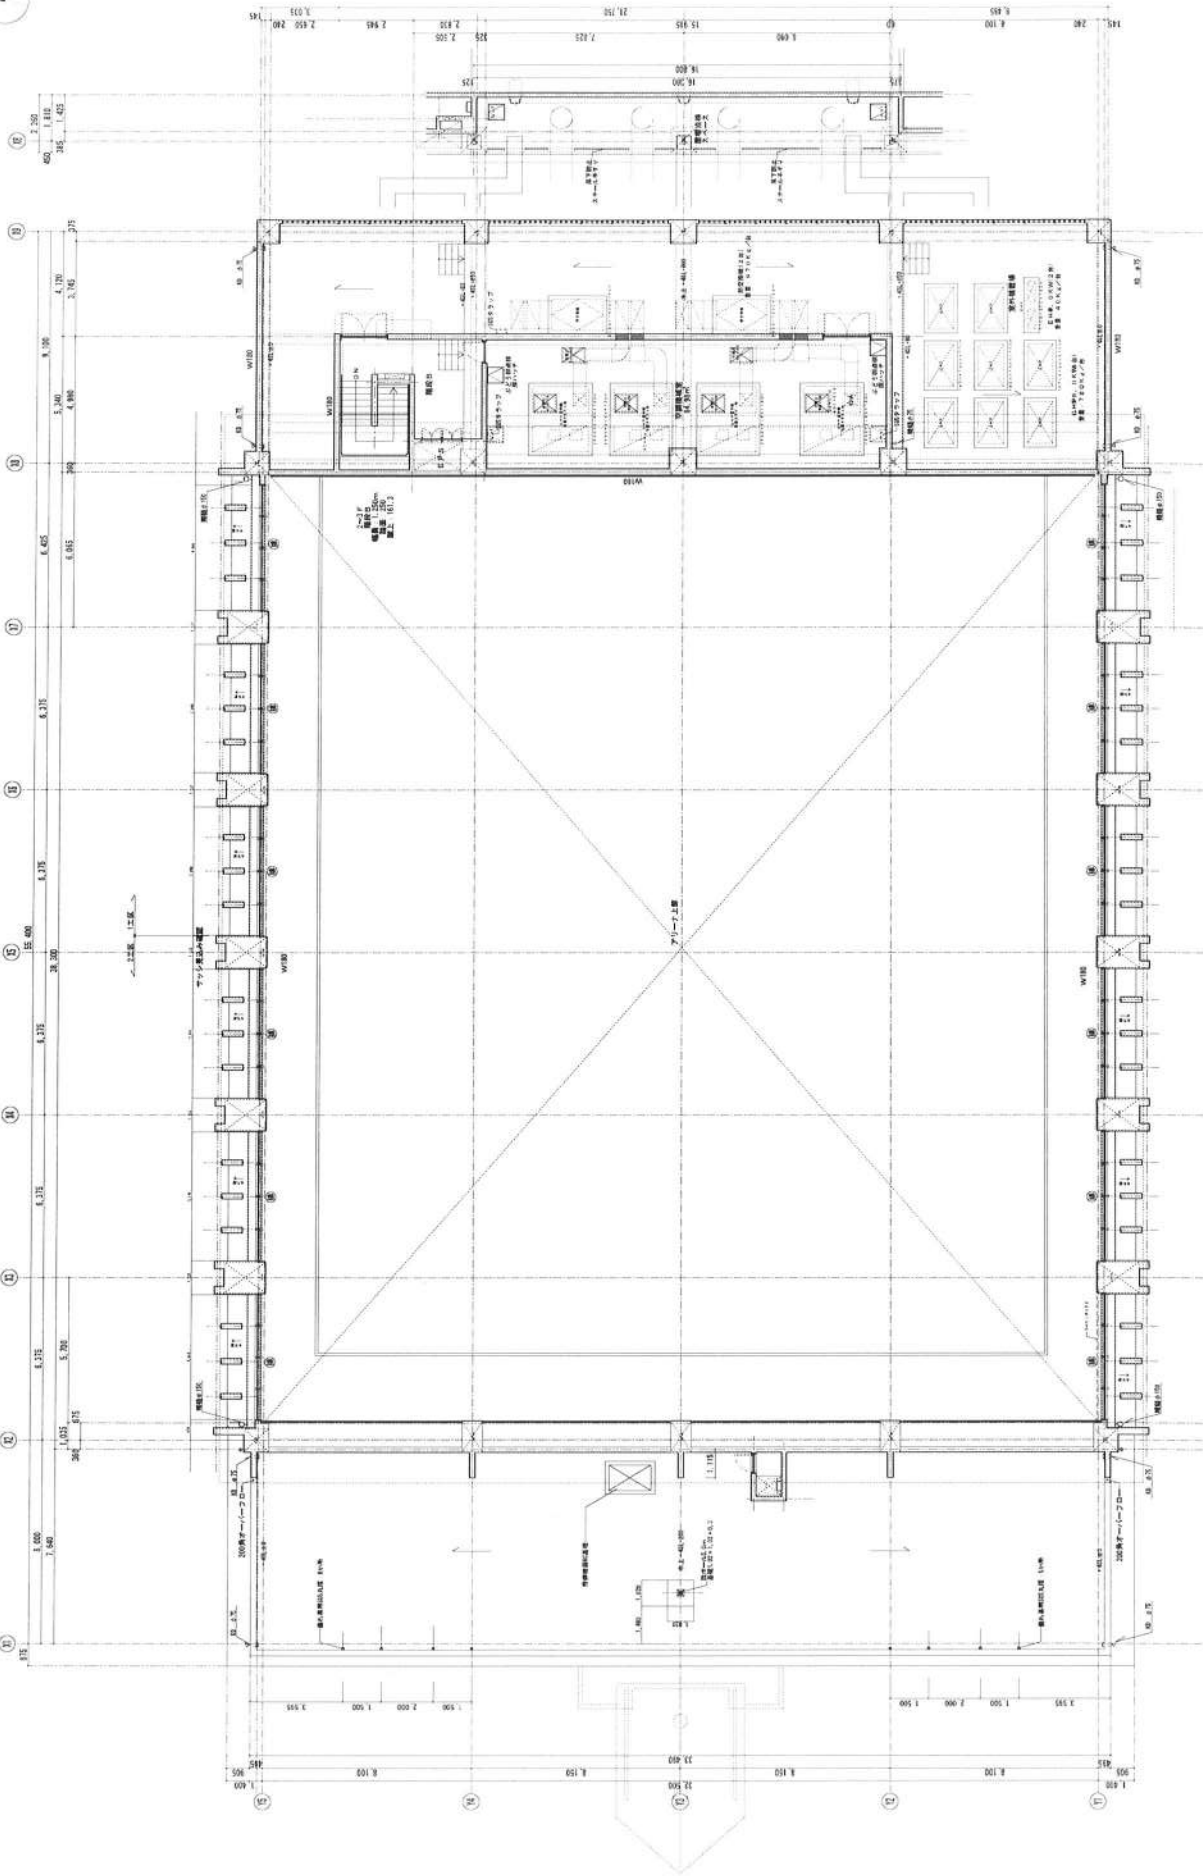



[illegible]

与那原町観光交流施設2・3階平面図

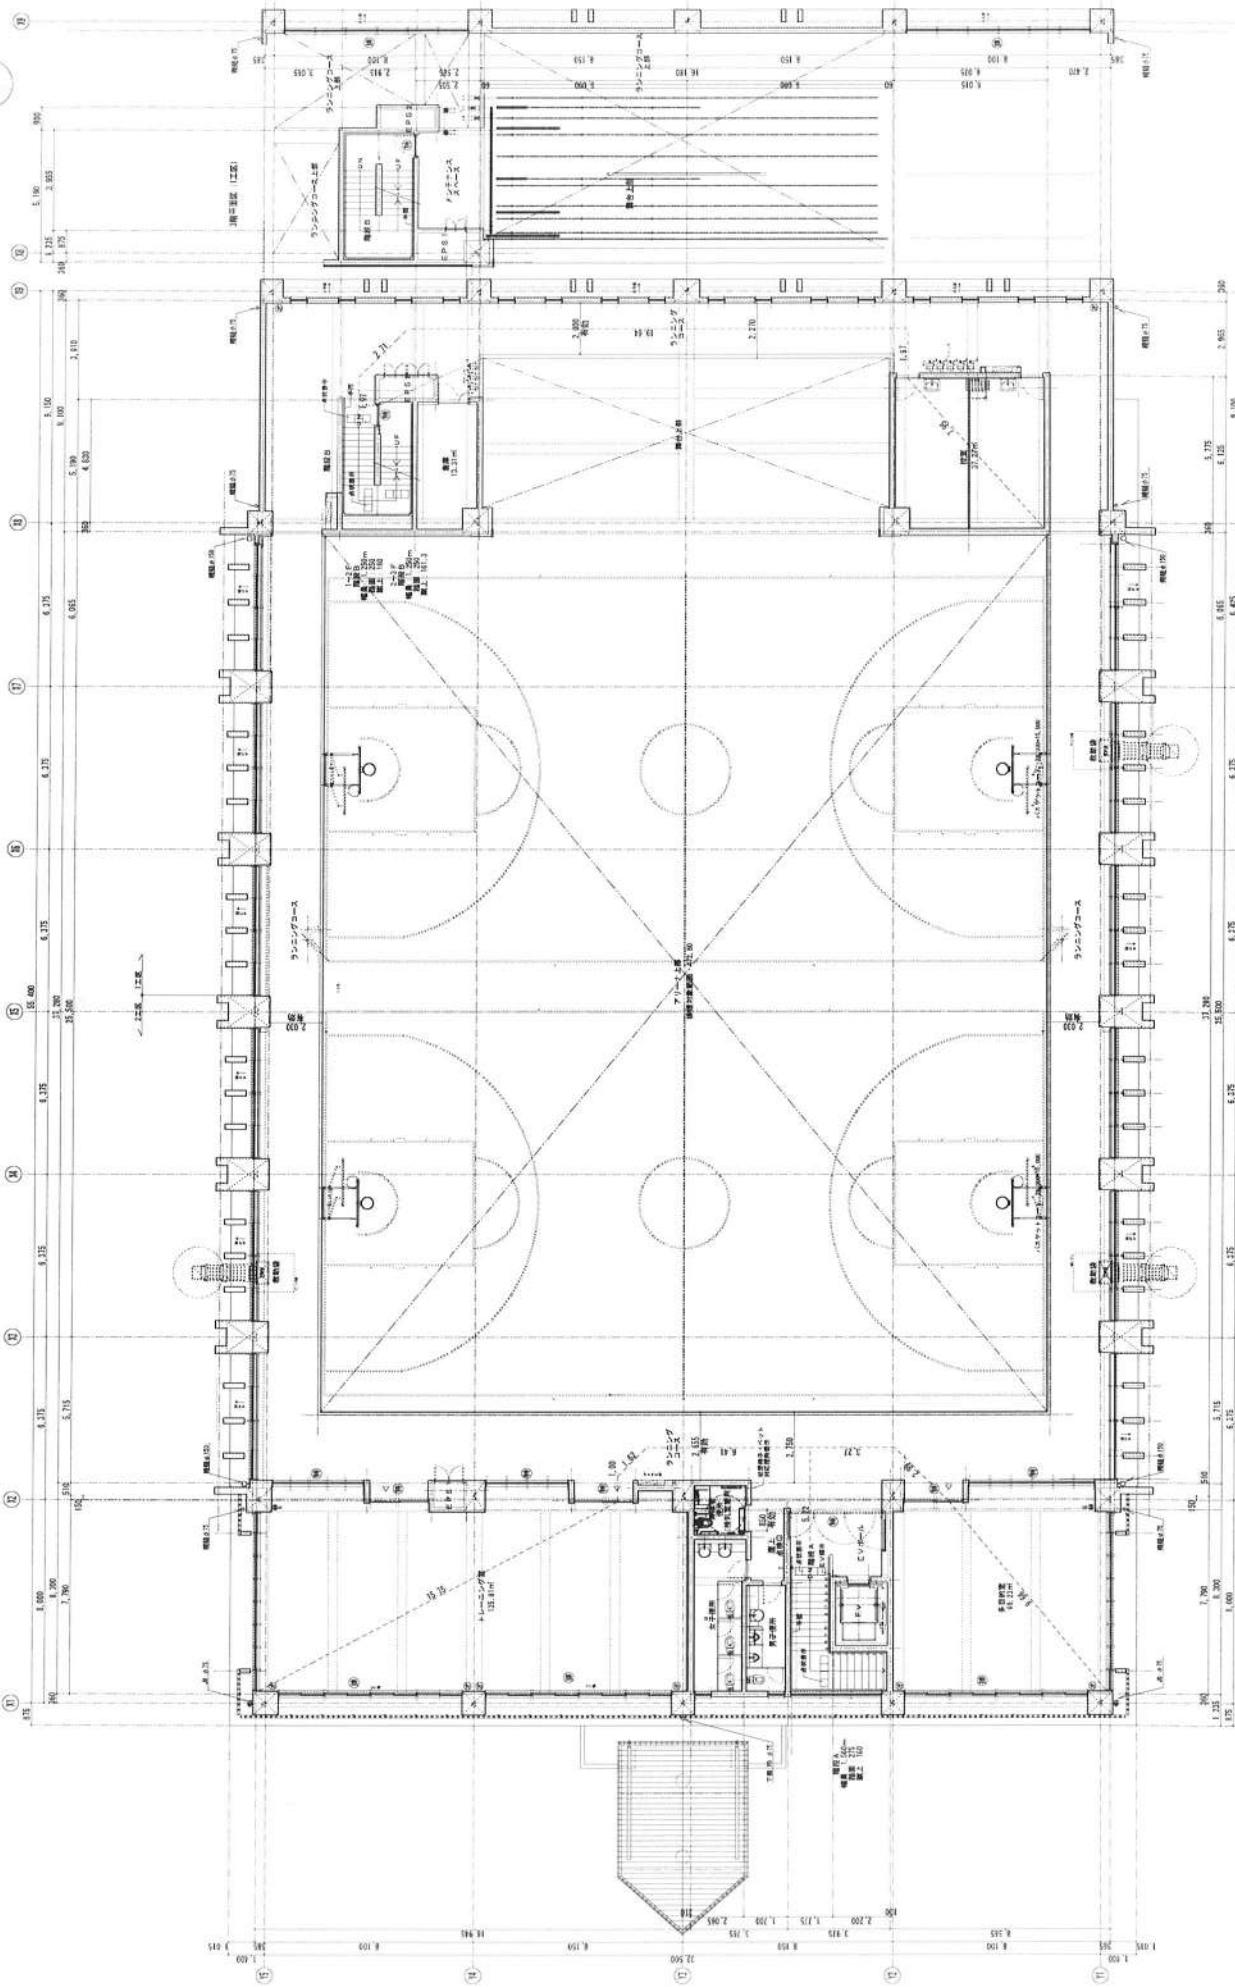


100


[illegible]


凡例

与那原町観光交流施設1階平面図

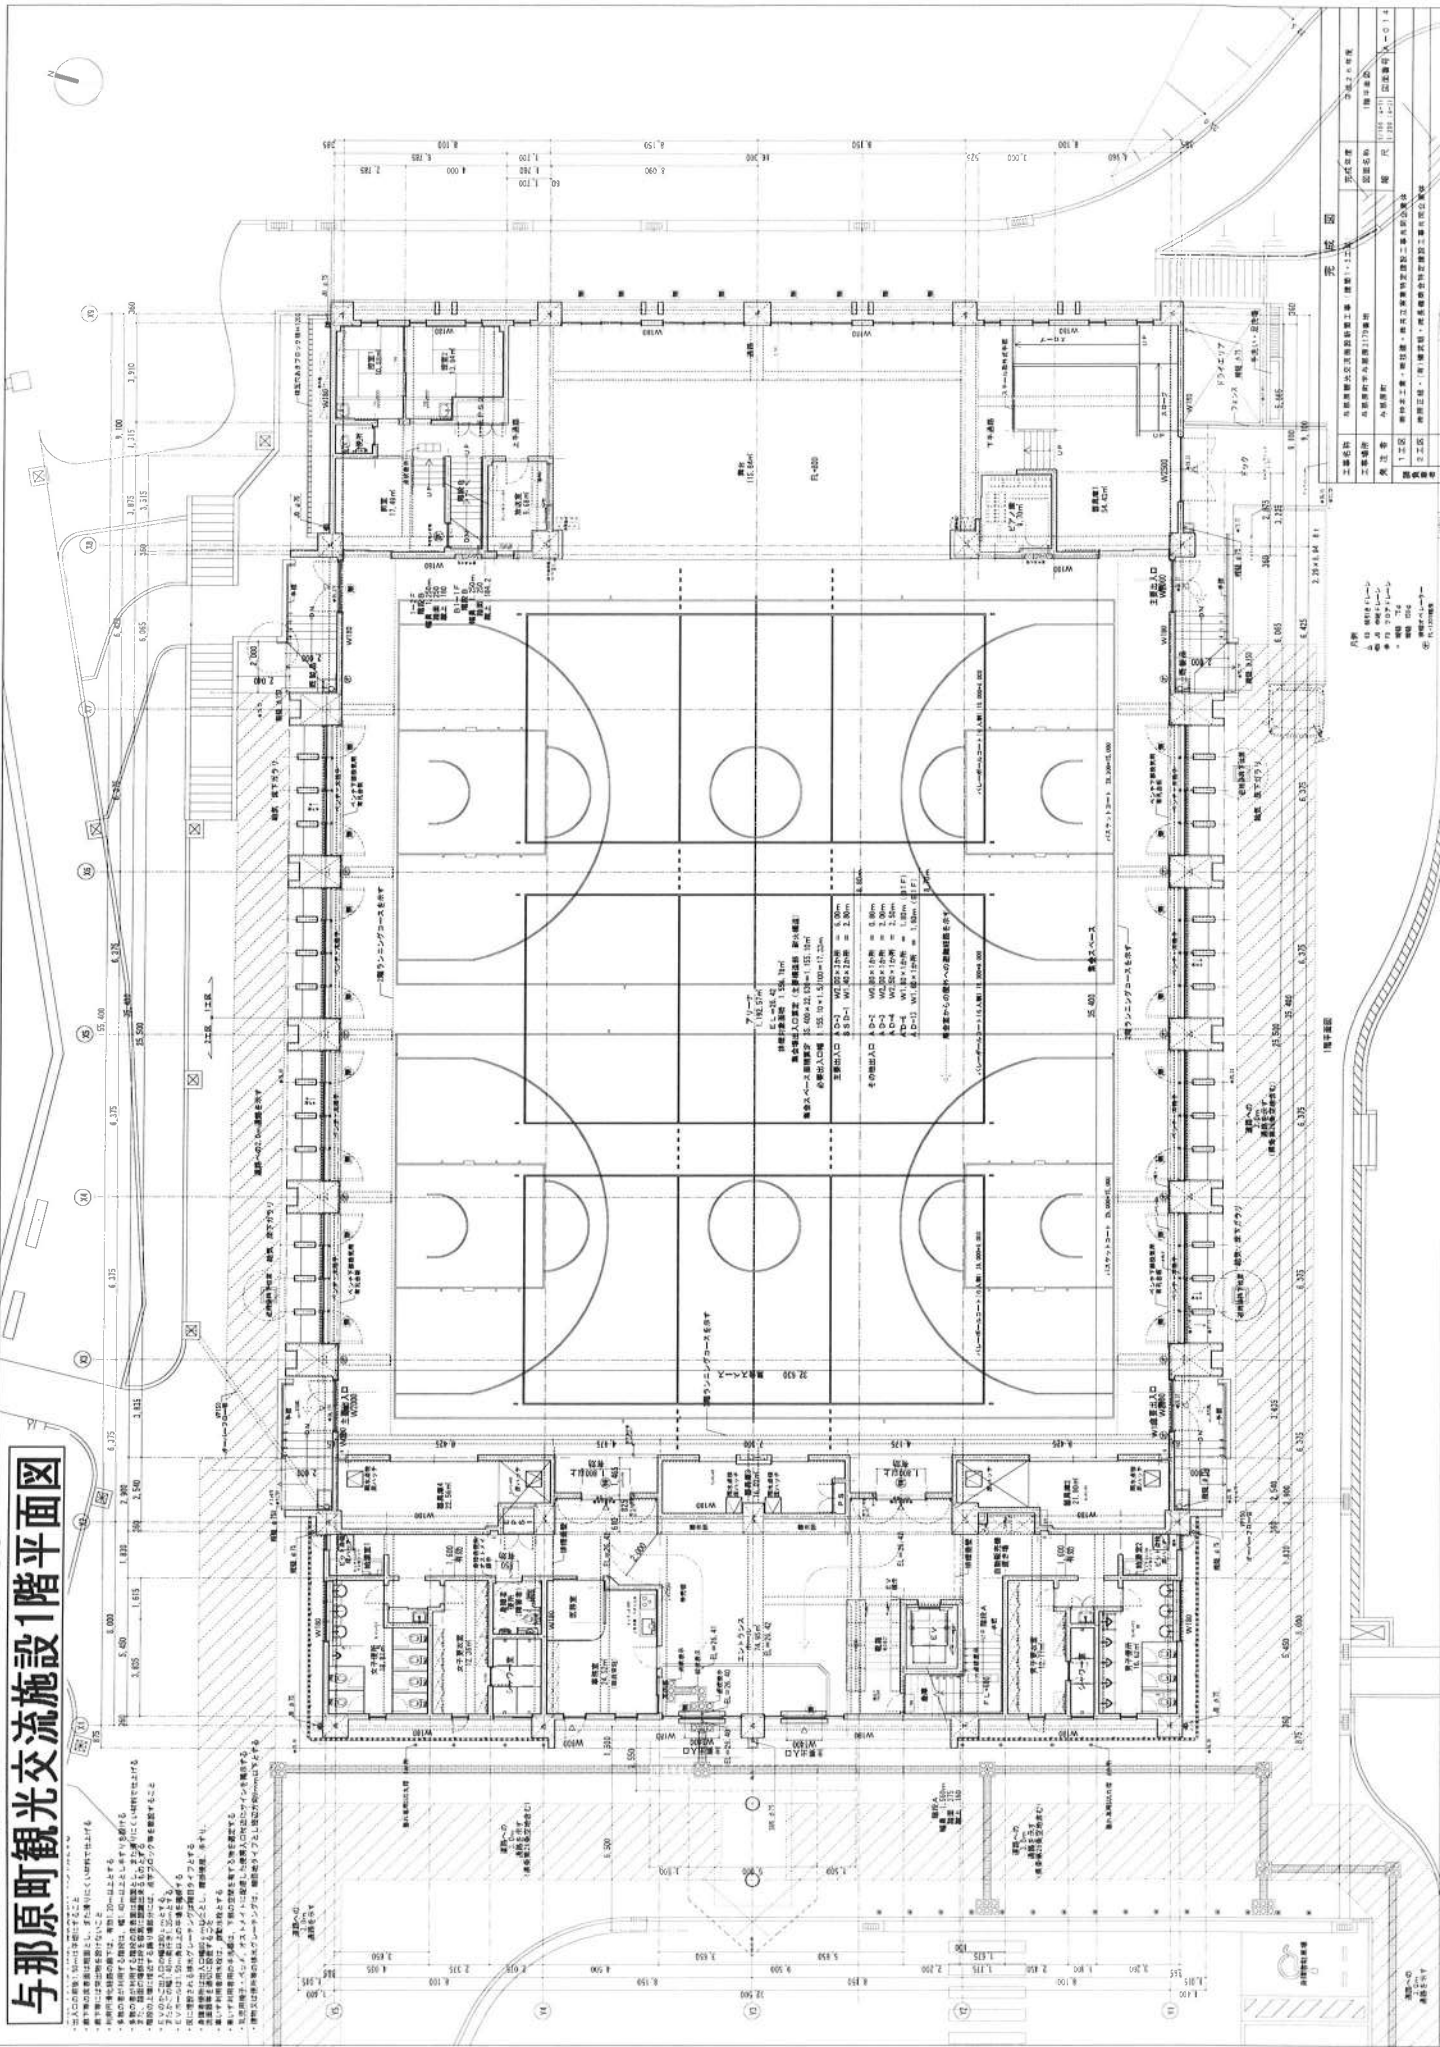[illegible]


与那原町観光光交流施設地下1階平面図

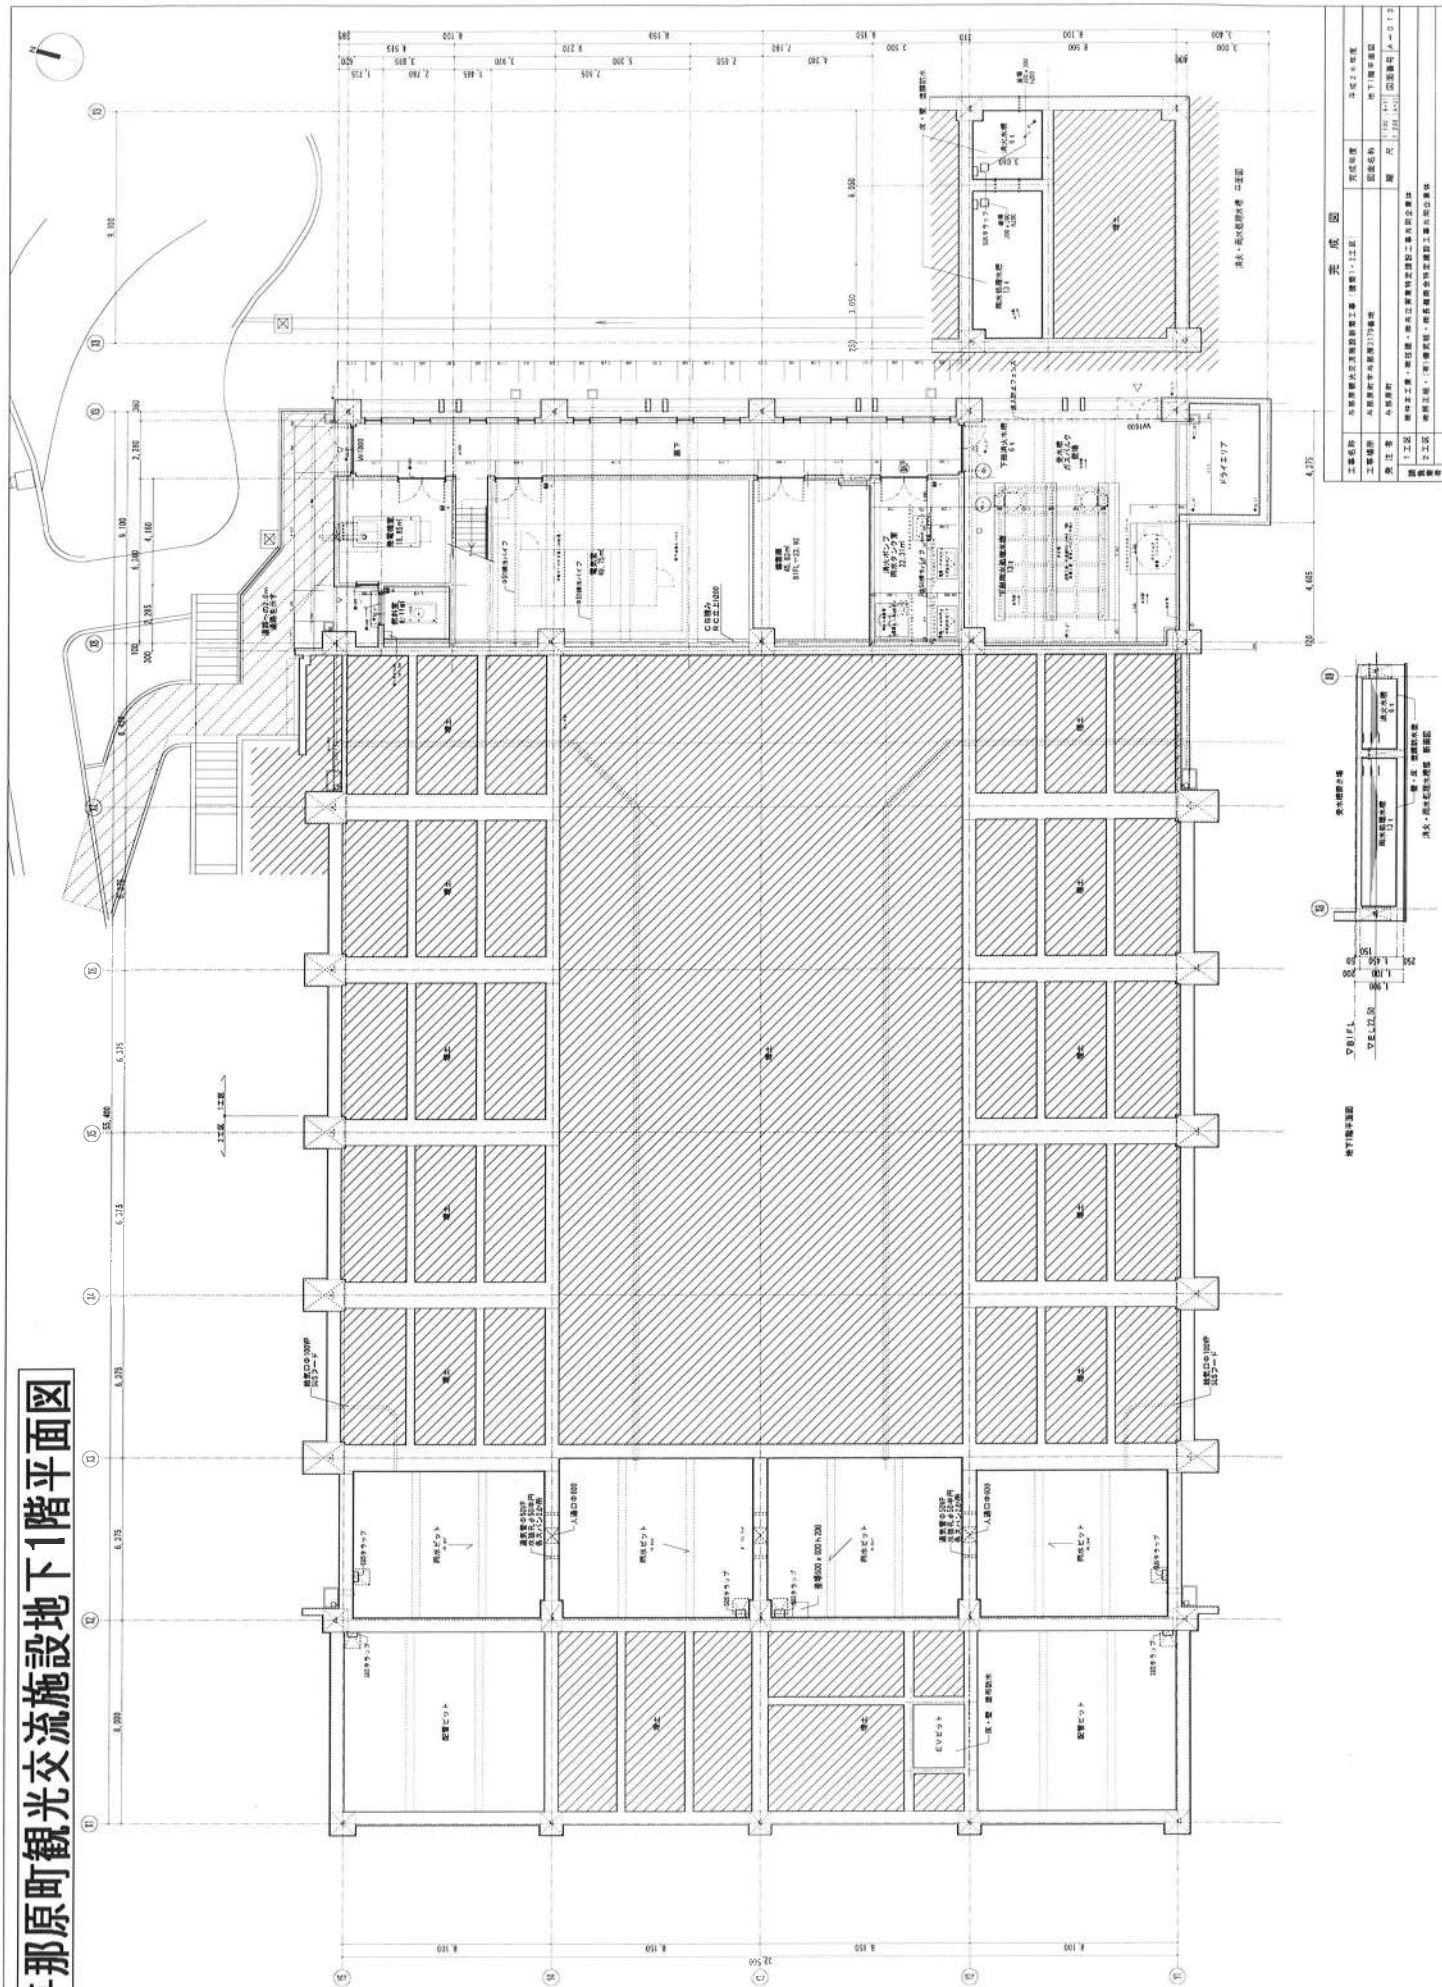




完成図

工事名称	与那原町観光交流施設新築工事（第1・2工区）	完成年度	平成24年度
工事場所	与那原町平井原2170番地	図面名称	設計計画平面図
発注者	与那原町	縮尺	1/4000 図面番号 C-007
